

ร่างขอบเขตของงาน (Terms of Reference : TOR)

โครงการปรับปรุงระบบปรับอากาศ

ของอาคารที่ทำการกระทรวงการต่างประเทศ

ถนนศรีอยุธยา แขวงทุ่งพญาไท เขตราชเทวี กรุงเทพมหานคร

1. ความเป็นมา

ปัจจุบันระบบปรับอากาศของอาคารที่ทำการกระทรวงการต่างประเทศ ถนนศรีอยุธยา มีอายุการใช้งานมากกว่า 20 ปี เกินกว่ามาตรฐานอายุการใช้งานของระบบปรับอากาศทั่วไป และเสื่อมสภาพจากการใช้งานมาเป็นเวลานาน และไม่สามารถทำงานได้เต็มประสิทธิภาพ มีอัตราสิ้นเปลืองพลังงานสูง รวมทั้งต้องใช้งบประมาณซ่อมแซมบ่อยครั้ง ตลอดจนส่งผลกระทบต่อสุขภาพของบุคลากรของกระทรวงการต่างประเทศ จึงจำเป็นต้องได้รับการปรับปรุงระบบปรับอากาศเป็นการเร่งด่วน โดยการจัดซื้อจัดจ้างครั้งนี้จะดำเนินการในพื้นที่ที่ประสบปัญหาเสื่อมสภาพสูงก่อน ประกอบด้วยโซน ดังนี้ โซน A โซน B โซน D โซน E รายละเอียดตามเอกสารแนบ 1 ที่ต้องดำเนินการโดยทันที

2. วัตถุประสงค์

2.1 เพื่อปรับปรุงระบบปรับอากาศ และระบบอื่นที่เกี่ยวข้องให้มีความปลอดภัย และมีประสิทธิภาพ

2.2 เพื่อลดการใช้ไฟฟ้าตามมาตรการประหยัดพลังงานของกระทรวงพลังงาน

2.3 เพื่อรองรับการปฏิบัติการกิจของกระทรวงการต่างประเทศ และเป็นสถานที่จัดการประชุมที่สำคัญของไทยกับคณะผู้แทนต่างประเทศ คณะทูตานุทูต และกับส่วนราชการของไทย อีกทั้งต้องรองรับภารกิจด้านการต่างประเทศอื่นๆ ที่เกี่ยวข้อง ได้อย่างมีประสิทธิภาพ

จึงมีความประสงค์จัดจ้างปรับปรุงระบบปรับอากาศของอาคารที่ทำการกระทรวงการต่างประเทศ ถนนศรีอยุธยา จำนวน 1 งาน

3. คุณสมบัติและเอกสารประกอบการยื่นข้อเสนอ

3.1 ผู้ยื่นข้อเสนอต้องเป็นนิติบุคคลหรือกิจการร่วมค้าที่มีคุณสมบัติทั่วไปเป็นไปตาม เอกสารแนบ 2

3.2 ผู้ยื่นข้อเสนอจะต้องยื่นเอกสารประกอบการยื่นข้อเสนอพร้อมทั้งรับรองสำเนาถูกต้องทุกรายการ ดังนี้

3.2.1 เอกสารส่วนที่ 1 แสดงคุณสมบัติทั่วไป ประกอบด้วย

(1) สำเนาหนังสือรับรองการจดทะเบียนนิติบุคคล

(2) สำเนาหนังสือประกอบกิจการร่วมค้า (ถ้ามี)

(3) สำเนาหนังสือบริคณห์สนธิ

(4) สำเนาบัญชีรายชื่อกรรมการผู้จัดการ ผู้มีอำนาจควบคุม (ถ้ามี)

.....ประธานกรรมการ กรรมการ กรรมการ

..... กรรมการ กรรมการและเลขานุการ

- (5) สำเนาบัญชีผู้ถือหุ้นรายใหญ่ (ถ้ามี)
- (6) สำเนาใบทะเบียนพาณิชย์
- (7) สำเนาใบทะเบียนภาษีมูลค่าเพิ่ม
- (8) หนังสือมอบอำนาจ (ถ้ามี) พร้อมสำเนาบัตรประจำตัวประชาชนของผู้มอบอำนาจและผู้รับมอบอำนาจ
- (9) สำเนาเอกสารการลงทะเบียนในระบบอิเล็กทรอนิกส์ของกรมบัญชีกลางที่เว็บไซต์ศูนย์ข้อมูลการจัดซื้อจัดจ้างภาครัฐ

3.2.2 เอกสารส่วนที่ 2 แสดงข้อเสนอด้านเทคนิค ประกอบด้วย

(1) สำเนาหนังสือรับรองผลงานและ/หรือ สำเนาคู่ฉบับสัญญาผลงานประเภทเดียวกันกับงานที่จ้างในวงเงินไม่น้อยกว่า 28,400,000.00 บาท (-ยี่สิบแปดล้านสี่แสนบาทถ้วน-) พร้อมรับรองสำเนาถูกต้องทุกรายการ โดยเป็นคู่สัญญาโดยตรงกับหน่วยงานของรัฐ หน่วยงานตามกฎหมายว่าด้วยระเบียบบริหารราชการส่วนท้องถิ่น หรือหน่วยงานอื่นซึ่งมีกฎหมายบัญญัติให้มีฐานะเป็นราชการบริหารส่วนท้องถิ่น รัฐวิสาหกิจ หรือหน่วยงานเอกชนที่กระทรวงการต่างประเทศเชื่อถือได้ โดยเป็นผลงานที่ดี และจะต้องเป็นผลงานที่ดำเนินงานแล้วเสร็จไม่เกิน 5 ปี

ผู้ยื่นข้อเสนอที่เสนอราคาในรูปแบบกิจการร่วมค้าต้องมีคุณสมบัติดังนี้

- กรณีที่กิจการร่วมค้าได้จดทะเบียนเป็นนิติบุคคลใหม่ กิจการร่วมค้าจะต้องมีคุณสมบัติครบถ้วนตามเงื่อนไขที่กำหนดไว้ในเอกสารนี้ และเสนอราคาในนามกิจการร่วมค้า ส่วนคุณสมบัติด้านผลงาน กิจการร่วมค้าดังกล่าวสามารถนำผลงานของผู้เข้าร่วมค้ามาใช้แสดงเป็นผลงานของกิจการร่วมค้าที่เข้ายื่นข้อเสนอได้

- กรณีที่กิจการร่วมค้าไม่ได้จดทะเบียนเป็นนิติบุคคลใหม่ นิติบุคคลแต่ละนิติบุคคลที่เข้าร่วมค้าทุกรายจะต้องมีคุณสมบัติครบถ้วนตามเงื่อนไขที่กำหนดไว้ในเอกสารนี้ เว้นแต่ ในกรณีที่กิจการร่วมค้าได้มีข้อตกลงระหว่างผู้เข้าร่วมค้าเป็นลายลักษณ์อักษรกำหนดให้ผู้เข้าร่วมค้ารายใดรายหนึ่งเป็นผู้รับผิดชอบหลักในการเข้าเสนอรากับหน่วยงานของรัฐและแสดงหลักฐานดังกล่าวมาพร้อมการยื่นข้อเสนอกิจการร่วมค่านั้นสามารถใช้ผลงานของผู้เข้าร่วมค้าหลักรายเดียวเป็นผลงานของกิจการร่วมค้าที่ยื่นข้อเสนอราคาได้

ทั้งนี้ กิจการร่วมค้าที่จดทะเบียนเป็นนิติบุคคลใหม่หมายถึงกิจการร่วมค้าที่จดทะเบียนเป็นนิติบุคคลต่อกรมพัฒนาธุรกิจการค้ากระทรวงพาณิชย์

(2) แบบร่างแนวความคิดแสดงตำแหน่งวัสดุ อุปกรณ์ ขนาด คุณสมบัติของเครื่อง และจำนวนที่จะใช้ ของเครื่องที่ใช้ในงานปรับปรุงระบบปรับอากาศและระบายอากาศ และรายละเอียดปริมาณงาน (BOQ) ตามรายการประกอบแบบงานปรับปรุงแนบท้ายนี้

(3) หนังสือรับรองหรือเอกสารแสดงหลักฐานเชิงประจักษ์ว่าระบบปรับอากาศที่เสนอเป็นรุ่นใหม่ล่าสุดที่มีจำหน่ายในปัจจุบันและมีการสำรองอะไหล่รุ่นที่นำเสนออย่างน้อย 10 ปี ประหยัดพลังงานสูง และมีระบบระบายอากาศที่ทำให้คุณภาพอากาศดีตามมาตรฐานสากล

.....ประธานกรรมการ กรรมการ กรรมการ

..... กรรมการ กรรมการและเลขานุการ

(4) แผนการปฏิบัติงานและการบริหารจัดการงานปรับปรุงระบบปรับอากาศและระบายอากาศที่แสดงให้เห็นว่าการปฏิบัติงานไม่กระทบกับการปฏิบัติงานของบุคลากรกระทรวงการต่างประเทศ


(6) ข้อมูลหรือแผนผังแสดงบุคลากร/ทีมงานที่จะรับผิดชอบดูแลโครงการที่พร้อมจะปฏิบัติงานตลอดอายุสัญญา ได้นับแต่วันส่งมอบพื้นที่และทีมงานของผู้ยื่นข้อเสนอ ประกอบด้วย ดังนี้

(6.1) คณะผู้ออกแบบประกอบด้วย

(ก) วิศวกรเครื่องกล ที่มีใบประกอบวิชาชีพวิศวกรรม ไม่ต่ำกว่าประเภทสามัญวิศวกรเครื่องกล มีประสบการณ์ 10 ปี ขึ้นไป จำนวน 1 คน

(ข) วิศวกรไฟฟ้า ที่มีใบประกอบวิชาชีพวิศวกรรม ไม่ต่ำกว่าประเภทสามัญวิศวกรไฟฟ้า มีประสบการณ์ 10 ปี ขึ้นไป จำนวน 1 คน

(6.2) คณะผู้ดำเนินงานรื้อถอนและติดตั้งระบบปรับอากาศและระบายอากาศ

(ก) ผู้จัดการโครงการ ที่มีใบประกอบวิชาชีพวิศวกรรม ไม่ต่ำกว่าประเภทสามัญวิศวกรเครื่องกล มีประสบการณ์ 10 ปี ขึ้นไป จำนวน 1 คน

(ข) สถาปนิก ที่มีใบประกอบวิชาชีพสถาปนิก มีประสบการณ์ 5 ปี ขึ้นไป จำนวน 1 คน

(ค) ผู้ควบคุมงานหน้างาน (ไฟร์แมน) ระดับคุณวุฒิไม่ต่ำกว่า ป.ว.ส. (สาขาที่เกี่ยวข้องกับงานก่อสร้าง หรือปรับปรุง) ประสบการณ์ไม่น้อยกว่า 3 ปี จำนวน 1 คน

(ง) เจ้าหน้าที่ดูแลเรื่องความปลอดภัยระดับวิชาชีพ (จป.) ประสบการณ์ไม่น้อยกว่า 3 ปี จำนวน 1 คน

ผู้ยื่นข้อเสนอจะต้องแสดงหลักฐานประกอบของบุคลากรข้างต้น พร้อมรับรองสำเนาถูกต้องทุกรายการ ได้แก่

- สำเนาบัตรประชาชน
- สำเนาหลักฐานประสบการณ์ทำงานและผลงานของบุคลากรหลัก
- สำเนาใบอนุญาตประกอบวิชาชีพวิศวกรรมควบคุม
- สำเนาใบอนุญาตประกอบวิชาชีพสถาปัตยกรรมควบคุม
- สำเนาวุฒิการศึกษา
- สำเนาหลักฐานแสดงการเสียภาษี
- สำเนาหลักฐานการนำส่งเงินประกันสังคม

.....ประธานกรรมการ กรรมการ กรรมการ

.....กรรมการกรรมการและเลขานุการ

ทั้งนี้ ในกรณีที่ผู้ยื่นข้อเสนอได้รับสิทธิให้เข้าทำสัญญาจ้างกับกระทรวง การต่างประเทศ บุคลากรหลักที่แจ้งชื่อจะถือเป็นเงื่อนไขสำคัญประกอบสัญญาจ้าง โดยบุคลากรหลักจะต้อง เป็นผู้ควบคุมงานของผู้รับจ้างและจะต้องปฏิบัติงานจริงตั้งแต่เริ่มต้นจนถึงสิ้นสุดโครงการ กระทรวง การต่างประเทศไม่อนุญาตให้เปลี่ยนแปลงบุคลากรหลักในระหว่างดำเนินการตามสัญญา เว้นแต่จะได้รับ อนุญาตเป็นลายลักษณ์อักษรจากทางกระทรวงการต่างประเทศเสียก่อน




(7) เอกสารระบบการจัดการความปลอดภัยในสถานที่ปฏิบัติงานโดยอ้างอิงแนวทาง ตามมาตรการป้องกันและควบคุมอุบัติเหตุในการก่อสร้างตามมติคณะรัฐมนตรีเมื่อวันที่ 20 มิถุนายน 2543 และให้นำหลักเกณฑ์ดังกล่าวมาปรับใช้เพื่อให้เกิดความปลอดภัยในงานปรับปรุงครั้งนี้ และกำหนดให้ผู้ยื่น ข้อเสนอต้องดำเนินการดังนี้

(7.1) ผู้ยื่นข้อเสนอต้องคำนวณปริมาณงานปรับปรุงให้ครอบคลุมค่าใช้จ่าย เกี่ยวกับการป้องกันอุบัติเหตุ และโรคอันเนื่องมาจากการทำงานที่อาจเกิดขึ้นในสถานที่ปฏิบัติงานโดยอ้างอิง แนวทางการดำเนินงานตามมาตรฐานความปลอดภัยในการทำงานเกี่ยวกับงานก่อสร้างและกฎหมายที่เกี่ยวข้อง

(7.2) ผู้ยื่นข้อเสนอต้องเตรียมบุคลากรที่มีความรู้ ความเข้าใจเกี่ยวกับ การป้องกันอุบัติเหตุอันตรายที่อาจเกิดขึ้นให้เพียงพอและเหมาะสม เพื่อดำเนินการตามสัญญาว่าจ้าง

(7.3) ผู้ยื่นข้อเสนอต้องยื่นเอกสาร “ระบบการจัดการความปลอดภัยใน การทำงานก่อสร้าง” รายละเอียดเป็นภาษาไทย โดยมีสาระสำคัญประกอบด้วย

- ข้อกำหนดนโยบายความปลอดภัยและสุขภาพอนามัยในการทำงาน
- การจัดองค์กรความปลอดภัยฯ ในงานก่อสร้าง และหน้าที่ ความรับผิดชอบ
- กฎหมายและข้อกำหนดต่างๆ ที่เกี่ยวข้อง
- การฝึกอบรม
- ข้อกำหนดมาตรการป้องกันและควบคุมอุบัติเหตุ
- การตรวจความปลอดภัยในการทำงานก่อสร้าง
- ข้อกำหนดกฎความปลอดภัยในการทำงานก่อสร้าง
- การควบคุม ดูแลความปลอดภัยฯ ของผู้รับเหมา
- การตรวจสอบและการติดตามผลความปลอดภัยฯ
- การรายงานอุบัติเหตุ และการสอบสวน วิเคราะห์อุบัติเหตุ
- การรณรงค์ส่งเสริมความปลอดภัยฯ
- การปฐมพยาบาล
- การวางแผนฉุกเฉิน
- การจัดเก็บเอกสารที่เกี่ยวข้อง

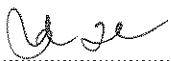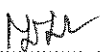 ประธานกรรมการ  กรรมการ  กรรมการ

 กรรมการ  กรรมการและเลขานุการ

3.2.3 เอกสารส่วนที่ 3 ข้อเสนอด้านราคา

ข้อเสนอด้านราคาจะต้องเป็นราคาเดียวที่รวมภาษีทุกชนิดเป็นแบบเหมาจ่าย (Lump Sum Basis) ใส่ซองปิดผนึกเขียนหน้าซอง “ข้อเสนอด้านราคา” แยกต่างหากจากซองข้อเสนอด้านเทคนิค โดยมีรายละเอียดอย่างน้อย ดังนี้

(1) ค่าบริการออกแบบระบบปรับอากาศ ค่าเตรียมการด้านบุคลากร ค่าทำงานล่วงเวลา ค่าความปลอดภัย ค่าทำความสะอาด และค่าประกันภัย

(2) ค่าใช้จ่ายตรงในการดำเนินงานรื้อถอนและติดตั้งระบบปรับอากาศและระบายอากาศ ค่าใช้จ่ายบำรุงรักษาในช่วงการรับประกัน ผู้ยื่นเสนอราคาจะต้องแสดงรายละเอียดจำนวนปริมาณ ราคาวัสดุอุปกรณ์ ราคาค่าแรงงาน โดยแบ่งแยกตามพื้นที่ โซน A โซน B โซน D และ โซน E

(3) รายละเอียดค่าใช้จ่ายอื่นๆ ในการดำเนินงาน เช่น ค่าดำเนินการ ค่าภาษีอากร เป็นต้น

4. รายละเอียด ขอบเขตงาน และข้อกำหนด

เป็นไปตามรายละเอียดขอบเขตงาน และข้อกำหนด งานปรับปรุงระบบปรับอากาศของอาคารที่ทำการกระทรวงการต่างประเทศ ถนนศรีอยุธยา ตามเอกสารรายการประกอบแบบงานปรับปรุงงานวิศวกรรมระบบปรับอากาศ ดังนี้

4.1 ออกแบบระบบปรับอากาศแบบแยกส่วนชนิดน้ำยารวมศูนย์ปรับปริมาณน้ำยาอัตโนมัติ (Variable Refrigerant Flow Air-Conditioning system) VRF หรือ VRV และระบบปรับอากาศแบบแยกส่วนชนิดน้ำยาคงที่และระบบระบายอากาศแบบดึงความเย็นกลับมาใช้ใหม่ (Energy Recovery Ventilation) ตามรายละเอียดในข้อกำหนดประกอบแบบระบบปรับอากาศและระบายอากาศ เอกสารแนบ 3

4.2 ออกแบบระบบปรับอากาศแบบแยกส่วนและปรับปรุงระบบท่อลมสำหรับห้องวิเทศสโมสรให้อากาศไหลเวียนได้มีประสิทธิภาพมากขึ้น

4.3 จัดหาและติดตั้งระบบปรับอากาศและระบายอากาศ ที่ออกแบบไว้ตามข้อ 4.1 และ 4.2

5. เงื่อนไขในการปฏิบัติงานหลังจากได้รับการคัดเลือก

5.1 ผู้รับจ้างต้องจัดทำแบบใช้งาน (Shop Drawings) และรายงานการทดสอบอุปกรณ์ที่ดำเนินการออกแบบ และติดตั้ง แสดงรายละเอียดการปรับปรุง วิธีการ ตารางแผนงานการติดตั้ง ให้ผู้ว่าจ้างตรวจสอบและอนุมัติก่อนเข้าดำเนินงาน

นอกจากนั้นผู้รับจ้างจะต้องตรวจสอบสถานที่ วัสดุอุปกรณ์ต่างๆ และระบบสาธารณูปโภคที่มีอยู่ในบริเวณที่จะปรับปรุงระบบปรับอากาศ เพื่อให้ทราบถึงลักษณะและสภาพทั่วไปของบริเวณที่จะปรับปรุงให้มีความเข้าใจเป็นอย่างดี โดยไม่ว่ากรณีใดๆ ก็ตาม ผู้รับจ้างจะยกข้ออ้างถึงการที่ตนไม่ทราบข้อเท็จจริงหรือข้อมูลที่กล่าวมาข้างต้นเพื่อประโยชน์ใดๆ ของตนมิได้

.....ประธานกรรมการ กรรมการ กรรมการ

..... กรรมการ กรรมการและเลขานุการ

5.2 ก่อนดำเนินงานสร้าง ติดตั้ง ประกอบ ผู้รับจ้างจะต้องส่งรายการของวัสดุอุปกรณ์ให้ผู้ว่าจ้าง ตรวจสอบและอนุมัติก่อนดำเนินการ

5.3 รื้อถอน ติดตั้ง ทดสอบ เครื่องปรับอากาศ และอุปกรณ์ประกอบระบบพร้อมทั้งซ่อมแซม พื้นที่หน้างานให้อยู่ในสภาพเรียบร้อยสมบูรณ์

5.4 จัดส่งรายการวัสดุ ครุภัณฑ์ และเศษวัสดุ ที่มีมูลค่า ที่ได้ดำเนินการรื้อถอนทั้งหมดใน แต่ละงวดให้กระทรวงฯ

5.5 เมื่อติดตั้งระบบใหม่เรียบร้อยแล้วให้ผู้รับจ้างดำเนินการปรับปรุงพื้นที่ให้สะอาดเรียบร้อย พร้อมใช้งาน รวมทั้งปิดระบบท่อลมเดิม ท่อน้ำยา หน้ากาก หัวจ่ายลม ระบบไฟฟ้า ที่ไม่ใช้งาน/หรือที่ไม่จำเป็นต้องใช้งาน โดยให้เสนอรูปแบบการปิดงานดังกล่าวก่อนดำเนินการ

5.6 ผู้รับจ้างจะต้องเข้าทำงานเฉพาะนอกเวลาราชการตั้งแต่เวลา 18.00 น. - 24.00 น. และ วันหยุดราชการ/วันหยุดนักขัตฤกษ์ ตั้งแต่เวลา 08.30 น. - 24.00 น. หรือตามเวลาที่กระทรวงการต่างประเทศ กำหนด โดยต้องส่งรายชื่อผู้ปฏิบัติงาน หมายเลขทะเบียนรถยนต์ ให้ผู้ว่าจ้างรับทราบและอนุมัติ ทั้งนี้ สามารถ นำเครื่องมือและอุปกรณ์เข้าพื้นที่ในวันและเวลาราชการได้ตามพื้นที่ที่กระทรวงฯ กำหนดและได้ตกลงกันไว้

5.7 ห้ามผู้เข้าปฏิบัติงานของผู้รับจ้างสูบบุหรี่ในพื้นที่กระทรวงฯ โดยเด็ดขาด และต้องจัดให้มี ถังดับเพลิง ณ จุดที่ปฏิบัติงานอย่างน้อย 2 ถัง

6. วงเงินงบประมาณ

งานจ้างปรับปรุงระบบปรับอากาศของอาคารที่ทำการกระทรวงการต่างประเทศ ถนนศรีอยุธยา วงเงินงบประมาณ 56,814,688.00 บาท (-ห้าสิบล้านแปดแสนหนึ่งหมื่นสี่พันหกร้อยแปดสิบบาทถ้วน-)

7. ระยะเวลาดำเนินการ

ภายใน 240 วัน (สองร้อยสี่สิบวัน) นับถัดจากวันลงนามในสัญญา

8. กำหนดยื่นราคา

120 วัน (หนึ่งร้อยยี่สิบวัน)

9. ระยะเวลาส่งมอบงานและเงื่อนไขการจ่ายเงิน

ผู้รับจ้างจะได้รับค่าจ้าง ซึ่งรวมภาษีมูลค่าเพิ่มแล้ว ตามงวดที่คณะกรรมการตรวจรับพัสดุได้ตรวจ รับงานแต่ละงวดเรียบร้อยแล้ว แบ่งเป็น 7 งวด ดังนี้

งวดที่ 1 เป็นจำนวนเงินในอัตราร้อยละ 10 ของค่าจ้าง เมื่อผู้รับจ้างได้ทำการดังนี้

- จัดส่งแผนการดำเนินงาน แผนผังบุคลากร
- จัดส่งแบบใช้งาน (Shop Drawings) ที่จะดำเนินการติดตั้งตามโครงการ ให้แล้วเสร็จ

.....ประธานกรรมการ กรรมการ กรรมการ

.....กรรมการกรรมการและเลขานุการ

- จัดส่งรายการขออนุมัติวัสดุและอุปกรณ์ที่จะใช้ดำเนินการติดตั้งตามโครงการให้แล้วเสร็จ

กำหนดระยะเวลาภายใน 45 วัน นับถัดจากวันลงนามในสัญญา

งวดที่ 2 เป็นจำนวนเงินในอัตราร้อยละ 15 ของค่าจ้าง เมื่อผู้รับจ้างได้ปฏิบัติงานโดยมีปริมาณงานสะสมไม่น้อยกว่า 25% ของงานทั้งหมด ให้แล้วเสร็จภายใน 90 วัน นับถัดจากวันลงนามในสัญญา

งวดที่ 3 เป็นจำนวนเงินในอัตราร้อยละ 15 ของค่าจ้าง เมื่อผู้รับจ้างได้ปฏิบัติงานโดยมีปริมาณงานสะสมไม่น้อยกว่า 40% ของงานทั้งหมด ให้แล้วเสร็จภายใน 120 วัน นับถัดจากวันลงนามในสัญญา

งวดที่ 4 เป็นจำนวนเงินในอัตราร้อยละ 15 ของค่าจ้าง เมื่อผู้รับจ้างได้ปฏิบัติงานโดยมีปริมาณงานสะสมไม่น้อยกว่า 55% ของงานทั้งหมด ให้แล้วเสร็จภายใน 150 วัน นับถัดจากวันลงนามในสัญญา

งวดที่ 5 เป็นจำนวนเงินในอัตราร้อยละ 15 ของค่าจ้าง เมื่อผู้รับจ้างได้ปฏิบัติงานโดยมีปริมาณงานสะสมไม่น้อยกว่า 70% ของงานทั้งหมด ให้แล้วเสร็จภายใน 180 วัน นับถัดจากวันลงนามในสัญญา

งวดที่ 6 เป็นจำนวนเงินในอัตราร้อยละ 15 ของค่าจ้าง เมื่อผู้รับจ้างได้ปฏิบัติงานโดยมีปริมาณงานสะสมไม่น้อยกว่า 85% ของงานทั้งหมด ให้แล้วเสร็จภายใน 210 วัน นับถัดจากวันลงนามในสัญญา

งวดที่ 7 (งวดสุดท้าย) เป็นจำนวนเงินในอัตราร้อยละ 15 ของค่าจ้าง เมื่อผู้รับจ้างได้ทำการ ดังนี้

- จัดทำงานปรับปรุงฯ ติดตั้งเครื่องมือ อุปกรณ์ทั้งหมดแล้วเสร็จ
- จัดส่งคู่มือการใช้งาน รายงานผลการทดสอบ หนังสือรับประกันวัสดุและอุปกรณ์ รายการวัสดุครุภัณฑ์ดำเนินการติดตั้งตามโครงการทั้งหมด
- จัดส่งแบบสร้างจริง (As-built Drawings) ที่ดำเนินการติดตั้งตามโครงการให้แล้วเสร็จ
- จัดส่งรายงานการฝึกอบรมการใช้งานวัสดุและอุปกรณ์ดำเนินการติดตั้งตามโครงการทั้งหมด

กำหนดระยะเวลา 240 วัน นับจากวันลงนามในสัญญา

จำนวนเงินในแต่ละงวดงานขึ้นอยู่กับแผนการทำงาน (แผนการปรับปรุงระบบปรับอากาศ) และใบแจ้งปริมาณงานและราคา (B.O.Q) จริง ทั้งนี้ให้สอดคล้องกับเงินงบประมาณ

ทั้งนี้ กระทรวงการต่างประเทศขอสงวนสิทธิ์ในการปรับเปลี่ยนงวดงานให้เหมาะสมตามมูลค่างานและแผนการทำงาน (แผนการปรับปรุงระบบปรับอากาศ) จริงก่อนการลงนามในสัญญา

10. หลักประกันสัญญา

ผู้ชนะการเสนอราคาจะต้องวางหลักประกันสัญญาเป็นจำนวนร้อยละ 5 ของราคาที่ตกลงจ้าง โดยผู้ว่าจ้างยึดถือไว้ในระยะเวลาของสัญญาจ้างหรือข้อตกลงการคืนหลักประกันจะคืนให้เมื่อครบกำหนดการรับประกันความชำรุดบกพร่องแล้ว

.....ประธานกรรมการ กรรมการ กรรมการ

..... กรรมการ กรรมการและเลขานุการ

11. อัตราค่าปรับ

ในกรณีที่ผู้รับจ้างส่งมอบงานล่าช้ากว่ากำหนด จะต้องถูกปรับรายวัน ในอัตราร้อยละศูนย์ จุดศูนย์ห้า (0.05) ของค่าจ้างตามสัญญา

12. การประกันความเสียหายและการรับประกันความชำรุดบกพร่อง

12.1 ผู้รับจ้างต้องจัดทำประกันวินาศภัยในวงเงินไม่ต่ำกว่าวงเงินตามสัญญาเพื่อรับผิดชอบต่อความสูญเสีย หรือความวินาศที่อาจเกิดขึ้นต่อทรัพย์สิน ชีวิต และร่างกายคนของผู้ว่าจ้าง และ/หรือพนักงาน และ/หรือบุคคลอื่นในระหว่างการปฏิบัติงาน อุบัติเหตุ อัคคีภัย ไฟฟ้า การสั่นสะเทือน แดกร้าว หรือทรุดพังทลายของงานที่ปฏิบัติ และ/หรือบริเวณใกล้เคียงสถานที่ปฏิบัติงาน

นอกจากนั้น ผู้ว่าจ้างจะดำรงไว้ซึ่งสิทธิในการเรียกร้องค่าเสียหายกับผู้รับจ้างเพื่อจ่ายชำระค่าเสียหายส่วนที่เกินจากวงเงินประกัน

12.2 การรับประกันความชำรุดบกพร่อง เมื่องานแล้วเสร็จบริบูรณ์ และผู้ว่าจ้างได้รับมอบงานจากผู้รับจ้างหรือจากผู้รับจ้างรายใหม่ในกรณีที่มีการบอกเลิกสัญญา ถ้ามีเหตุชำรุดเสียหายเกิดจากความบกพร่องของผู้รับจ้างปรากฏขึ้นภายในอายุสัญญาหรือภายใน 2 ปี นับจากวันที่คณะกรรมการตรวจรับงานงวดสุดท้าย จะเป็นโดยผู้รับจ้างทำไว้ไม่เรียบร้อยหรือใช้สิ่งของที่ไม่ดีหรือให้บริการไม่ถูกต้องตามหลักวิชาหรือเกิดความผิดพลาดใดๆ ที่ผู้รับจ้างต้องรับผิดชอบ ผู้รับจ้างจะต้องรีบทำการแก้ไขให้เป็นที่เรียบร้อยภายในระยะเวลาที่ผู้ว่าจ้างกำหนด โดยผู้ว่าจ้างไม่ต้องออกค่าใช้จ่ายใดๆ ในการนี้ทั้งสิ้น ถ้าผู้รับจ้างไม่ยินยอมแก้ไขซ่อมแซมภายในกำหนด 24 ชั่วโมง นับแต่วันที่ได้รับแจ้งจากผู้ว่าจ้าง หากแก้ไขซ่อมแซมไม่แล้วเสร็จเรียบร้อยภายในเวลาที่ผู้ว่าจ้างกำหนด ผู้ว่าจ้างมีสิทธิจ้างผู้อื่นให้ทำงานนั้นแทนผู้รับจ้างได้ โดยผู้รับจ้างเป็นผู้ออกค่าใช้จ่ายที่เกิดขึ้นทั้งสิ้น

12.3 ผู้รับจ้างต้องจัดเตรียมช่างผู้ชำนาญในแต่ละระบบไว้สำหรับตรวจสอบ ซ่อมแซมและบำรุงรักษาเครื่องและอุปกรณ์ให้อยู่ในสภาพใช้งานได้ดีเป็นประจำทุกเดือนเป็นระยะเวลา 2 ปี หลังจากตรวจรับงานงวดสุดท้ายแล้ว โดยไม่คิดค่าใช้จ่าย พร้อมทั้งจัดทำรายงานผลการตรวจสอบเครื่องอุปกรณ์ระบบ และการบำรุงรักษาเสนอผู้ว่าจ้างภายใน 7 วัน นับจากวันตรวจสอบทุกครั้ง

12.4 ในช่วงเวลารับประกัน 2 ปี ผู้รับจ้างต้องจัดเตรียมช่างผู้ชำนาญมาดำเนินการล้างเครื่องปรับอากาศตามสภาพและระยะเวลาที่เหมาะสม โดยโซน A อาคารฝั่งถนนพระรามหก อย่างน้อย 4 ครั้งต่อปี และในโซนอื่นๆ อย่างน้อย 3 ครั้งต่อปี โดยไม่คิดค่าใช้จ่าย

12.5 ผู้รับจ้างจะต้องรับประกันคุณภาพตัวเครื่อง และคอมเพรสเซอร์ ตามเงื่อนไขของโรงงานผู้ผลิต แต่ต้องไม่น้อยกว่า 5 ปี

13. สถานที่

อาคารที่ทำการกระทรวงการต่างประเทศ ถนนศรีอยุธยา แขวงทุ่งพญาไท เขตราชเทวี

.....ประธานกรรมการ กรรมการ กรรมการ
..... กรรมการ กรรมการและเลขานุการ

14. การยื่นเอกสารและเกณฑ์การพิจารณาคัดเลือกข้อเสนอ

14.1 ผู้ยื่นข้อเสนอจะต้องยื่นเอกสารแยกเป็น 2 ซอง ดังนี้

(1) ซองที่ 1 ประกอบด้วยเอกสารส่วนที่ 1 และ 2 ตามข้อ 3.2.1 และ 3.2.2 จำนวน 3 ชุด

(2) ซองที่ 2 ประกอบด้วยเอกสารส่วนที่ 3 ตามข้อ 3.2.3 จำนวน 1 ชุด

14.2 กระทรวงการต่างประเทศจะพิจารณาข้อเสนอของที่ 1 ก่อน โดยหากคุณสมบัติและข้อเสนอด้านเทคนิคตามเอกสารส่วนที่ 1 และ 2 ครบถ้วนตามที่กำหนดในขอบเขตงานนี้ จึงจะพิจารณาข้อเสนอของที่ 2 โดยใช้หลักเกณฑ์ราคา

ทั้งนี้ กระทรวงการต่างประเทศพึงไว้ซึ่งสิทธิที่จะไม่รับราคาต่ำสุด หรือราคาหนึ่งราคาใด หรือราคาที่เสนอมาทั้งหมดก็ได้ โดยคำนึงถึงความโปร่งใส ความยุติธรรม และเป็นเหตุผลที่สามารถอธิบายได้ เช่น ราคาต่ำสุดที่เป็นราคาเกินวงเงินงบประมาณ ทั้งนี้ เพื่อประโยชน์ของกระทรวงการต่างประเทศเป็นสำคัญ และให้ถือว่าการตัดสินใจของกระทรวงการต่างประเทศเป็นเด็ดขาด ผู้เสนอราคาจะเรียกร้องค่าเสียหายใดๆ มิได้ รวมทั้งกระทรวงการต่างประเทศจะพิจารณยกเลิกการคัดเลือกและลงโทษผู้เสนอราคาหากการทำการโดยไม่สุจริต เช่น การเสนอเอกสารอันเป็นเท็จ หรือใช้ชื่อบุคคลธรรมดาหรือนิติบุคคลอื่นมาเสนอราคาแทน หรือเสนอข้อมูลด้านบุคลากร ประวัติ ผลงาน และประสบการณ์ เป็นต้น

15. การทำสัญญา

ผู้ชนะการคัดเลือกจะต้องมาทำสัญญาภายใน 7 วันนับจากได้รับหนังสือเชิญให้มาลงนามในสัญญา

16. สถานที่ติดต่อเพื่อขอทราบข้อมูลเพิ่มเติม

สถานที่ติดต่อ กระทรวงการต่างประเทศ

443 ถนนศรีอยุธยา แขวงทุ่งพญาไท เขตราชเทวี กรุงเทพฯ 10400

โทรศัพท์ 02 203 5000 ต่อ 16029 และ 16003

โทรสาร 02 643 5323

.....ประธานกรรมการกรรมการกรรมการ
.....กรรมการกรรมการและเลขานุการ

โครงการปรับปรุงระบบปรับอากาศของอาคารที่ทำการกระทรวงการต่างประเทศ

ถนนศรีอยุธยา แขวงทุ่งพญาไท เขตราชเทวี กรุงเทพมหานคร

แบบแสดงพื้นที่ปรับปรุงระบบปรับอากาศ


ชื่อโครงการ
ชื่ออาคาร


ชื่อพื้นที่
ชื่ออาคาร


ชื่อพื้นที่
ชื่ออาคาร

ชื่อพื้นที่
ชื่ออาคาร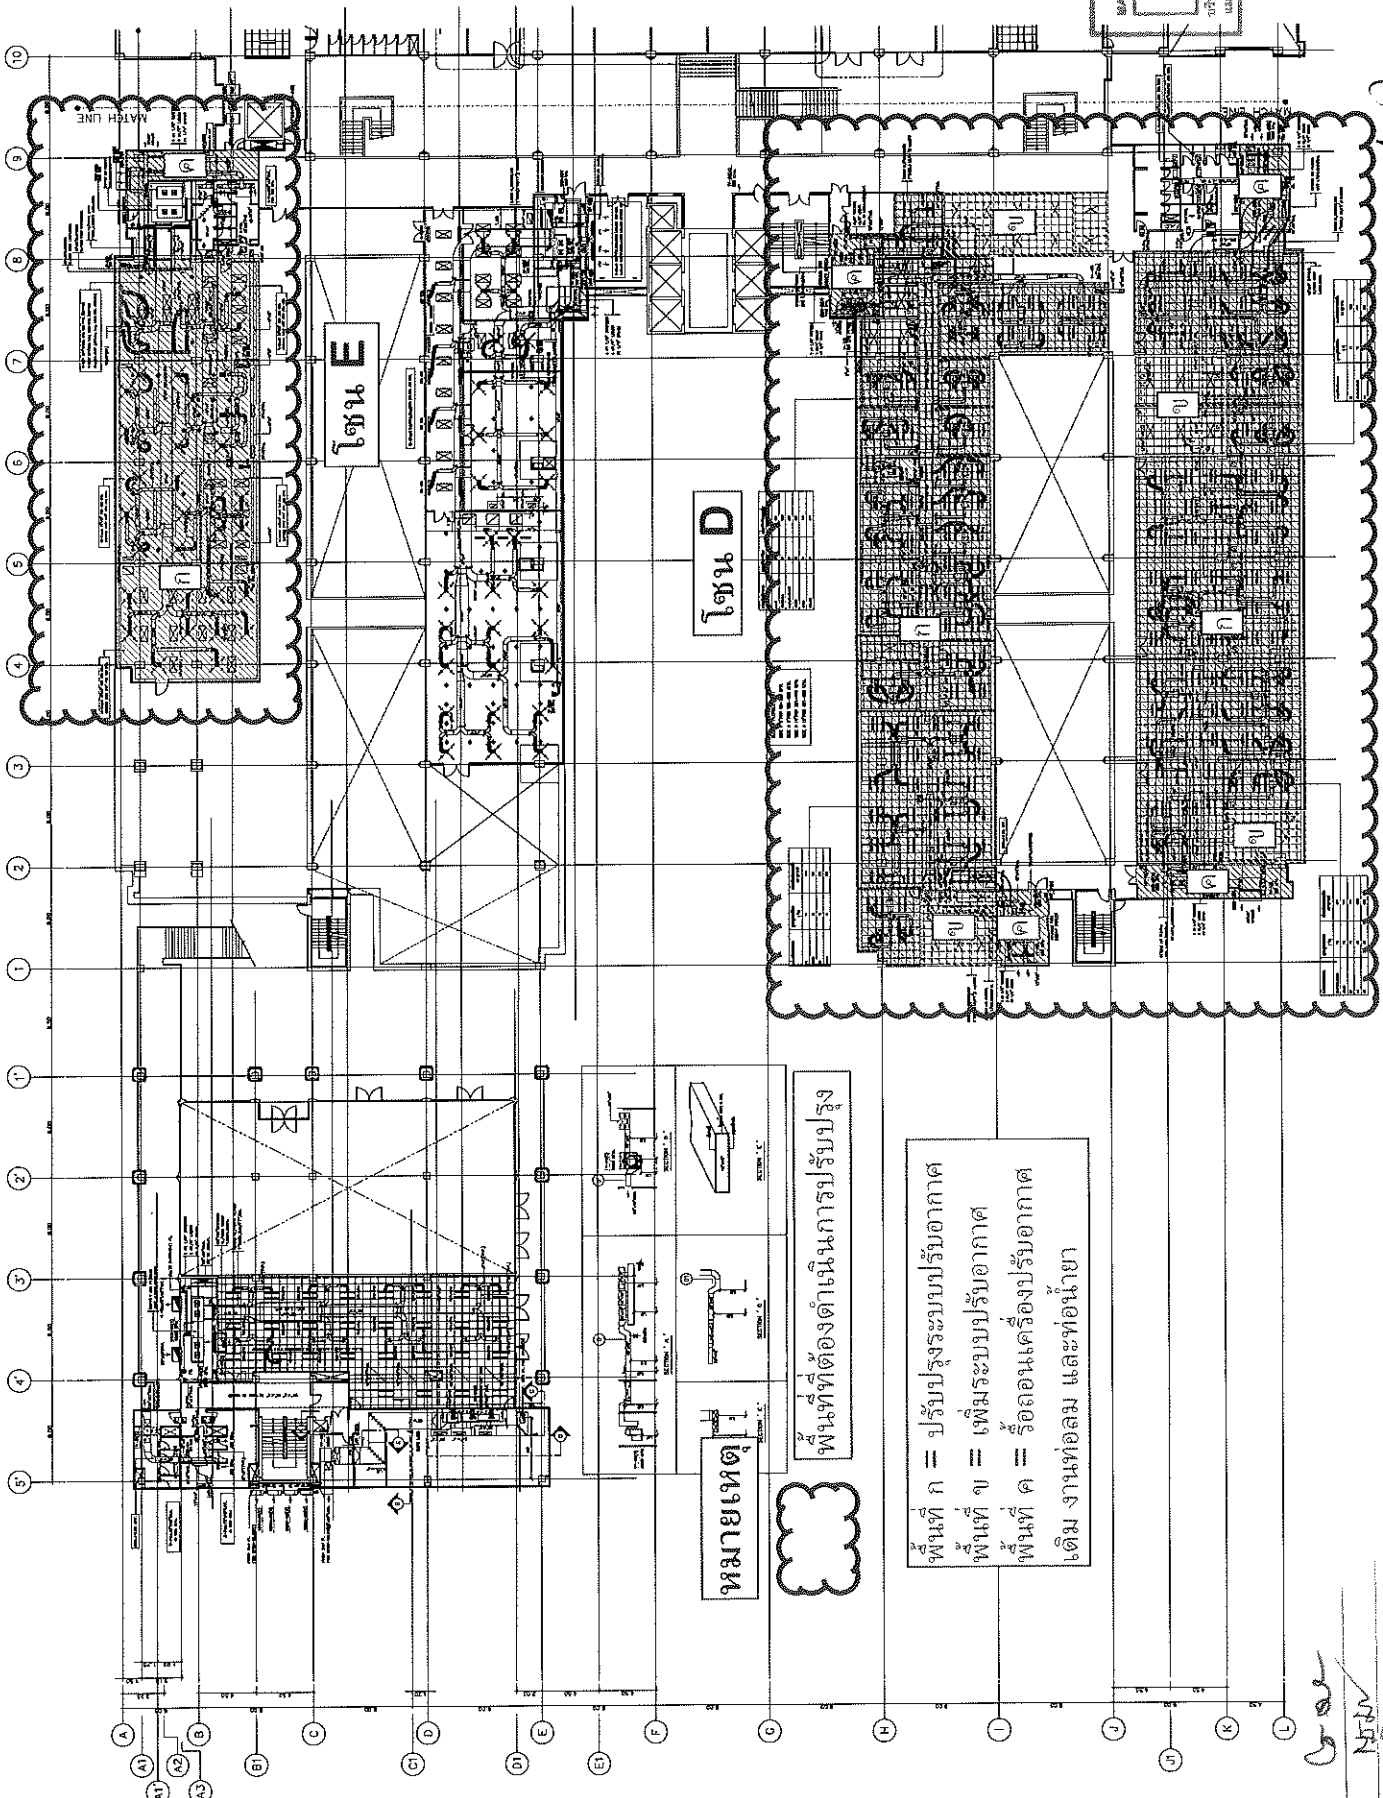

หมายเหตุ



พื้นที่ที่ต้องดำเนินการปรับปรุง

- พื้นที่ ก = ปรับปรุงระบบรับอากาศ
- พื้นที่ ข = เพิ่มระบบปรับอากาศ
- พื้นที่ ค = รื้อถอนเครื่องปรับอากาศเดิม งานท่อลม และท่อเย็น

ระบบรับอากาศและระบบอากาศพื้นที่ (ส่วนที่ 1)

Handwritten signature and initials

Handwritten signature and initials

1 : 150

AC-07-00



กรมการช่างสถาปัตย์
กรมช่างสถาปัตย์
กรมช่างสถาปัตย์

AS-BUILT DRAWING

ชื่อโครงการ
ชื่ออาคาร
ชื่อพื้นที่
ชื่อผู้รับใช้


โซน E

โซน D



สำหรับชั้น 3 (ส่วนที่ 1)

SCALE : 1 : 150
DRAWING NO. : AC-11-00

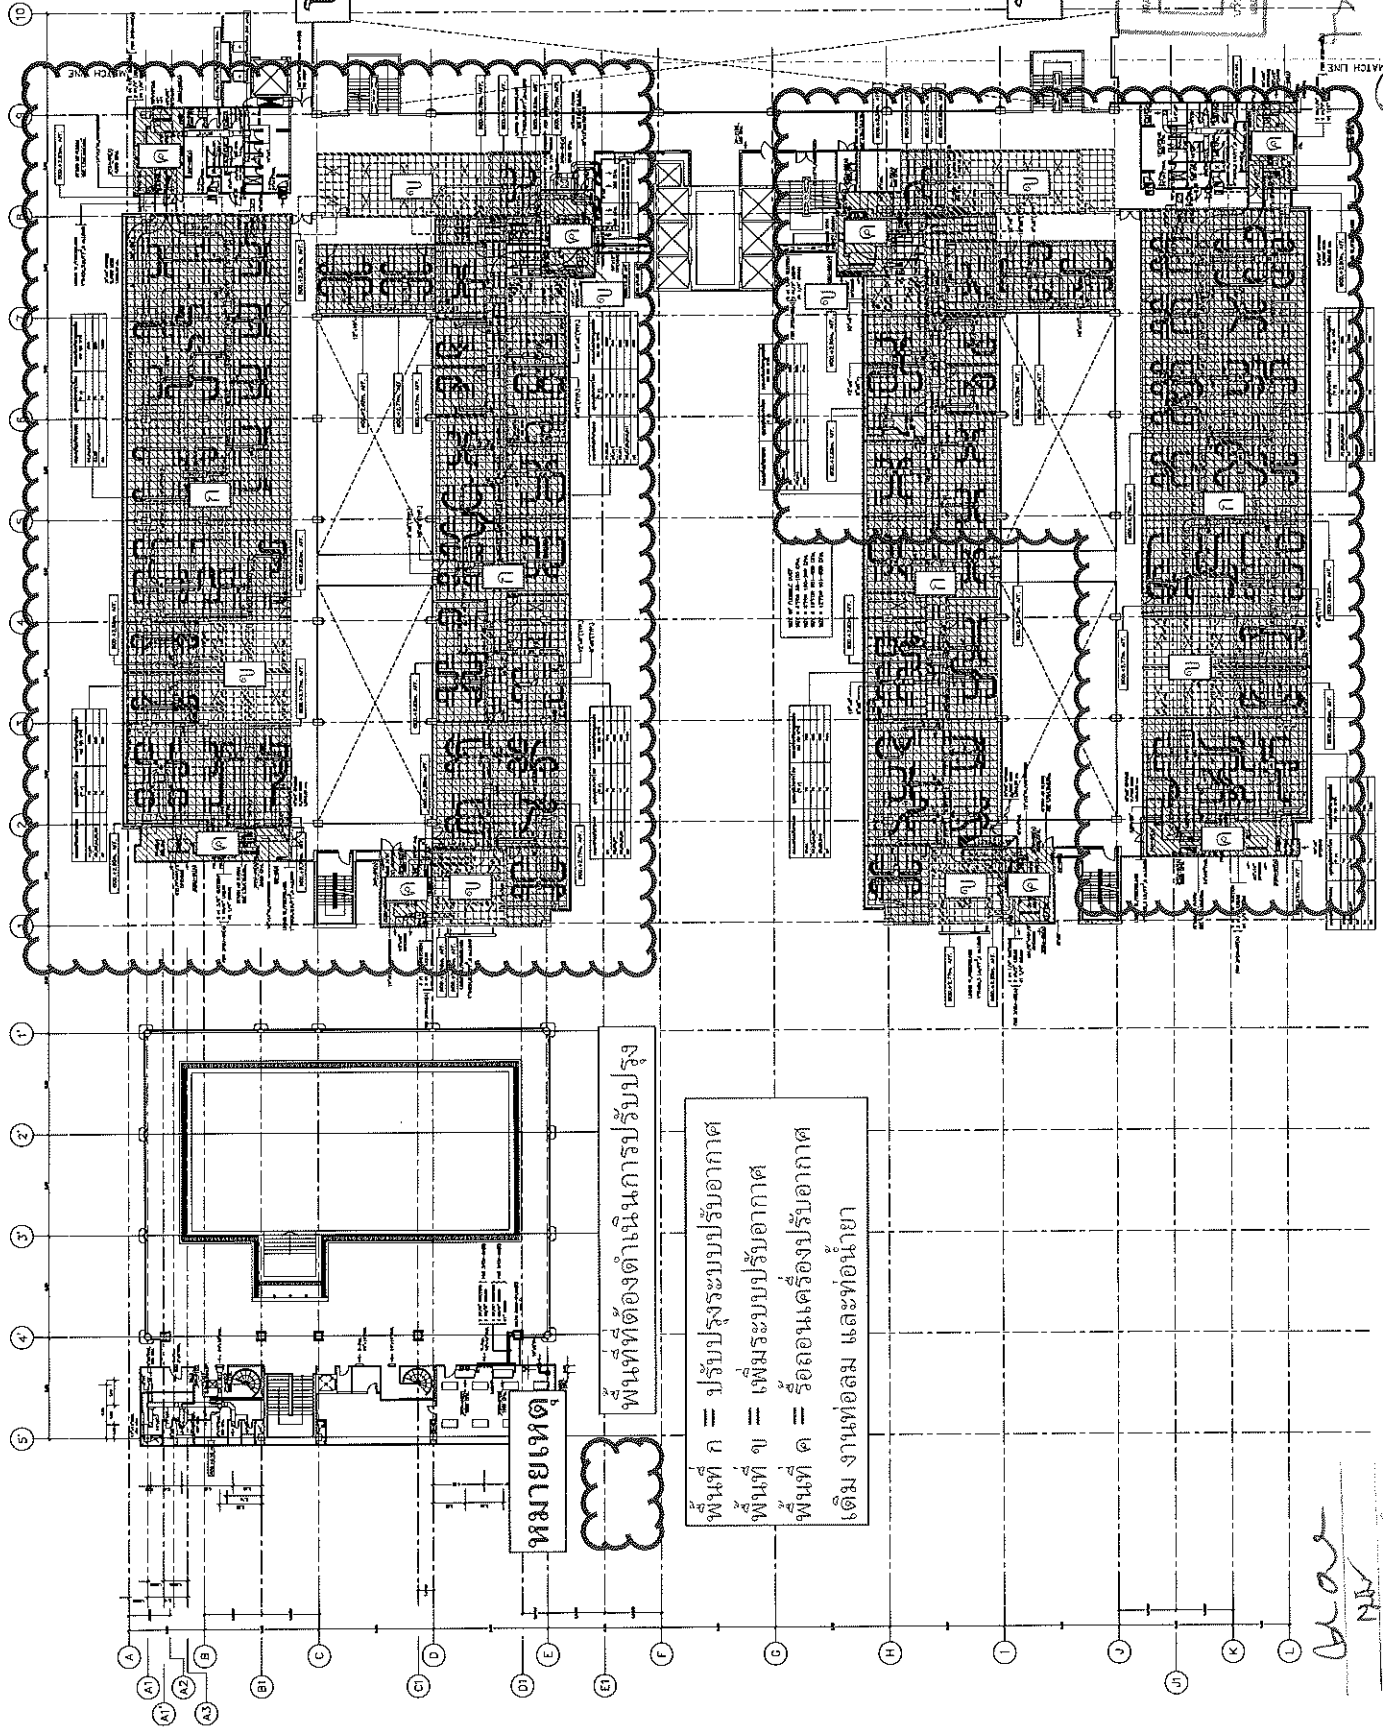

หมายเหตุ
พื้นที่ที่ต้องการดำเนินการปรับปรุง

- พื้นที่ ค = รื้อถอนเครื่องปรับอากาศเดิม งานทอลม และท่อน้ำยา


Handwritten signatures and initials, including 'Wor', 'NIV', and 'Srisakulchai'.




กรมการช่างเทคนิค
กรมการช่างเทคนิค

AS-BUILT DRAWING



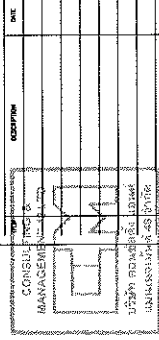

ระบบปรับอากาศและระบบระบายอากาศ
สำหรับชั้น 3 (ส่วนที่ 2)
SCALE: 1 : 150
PROJECT NO: AC-12-00

โชน A

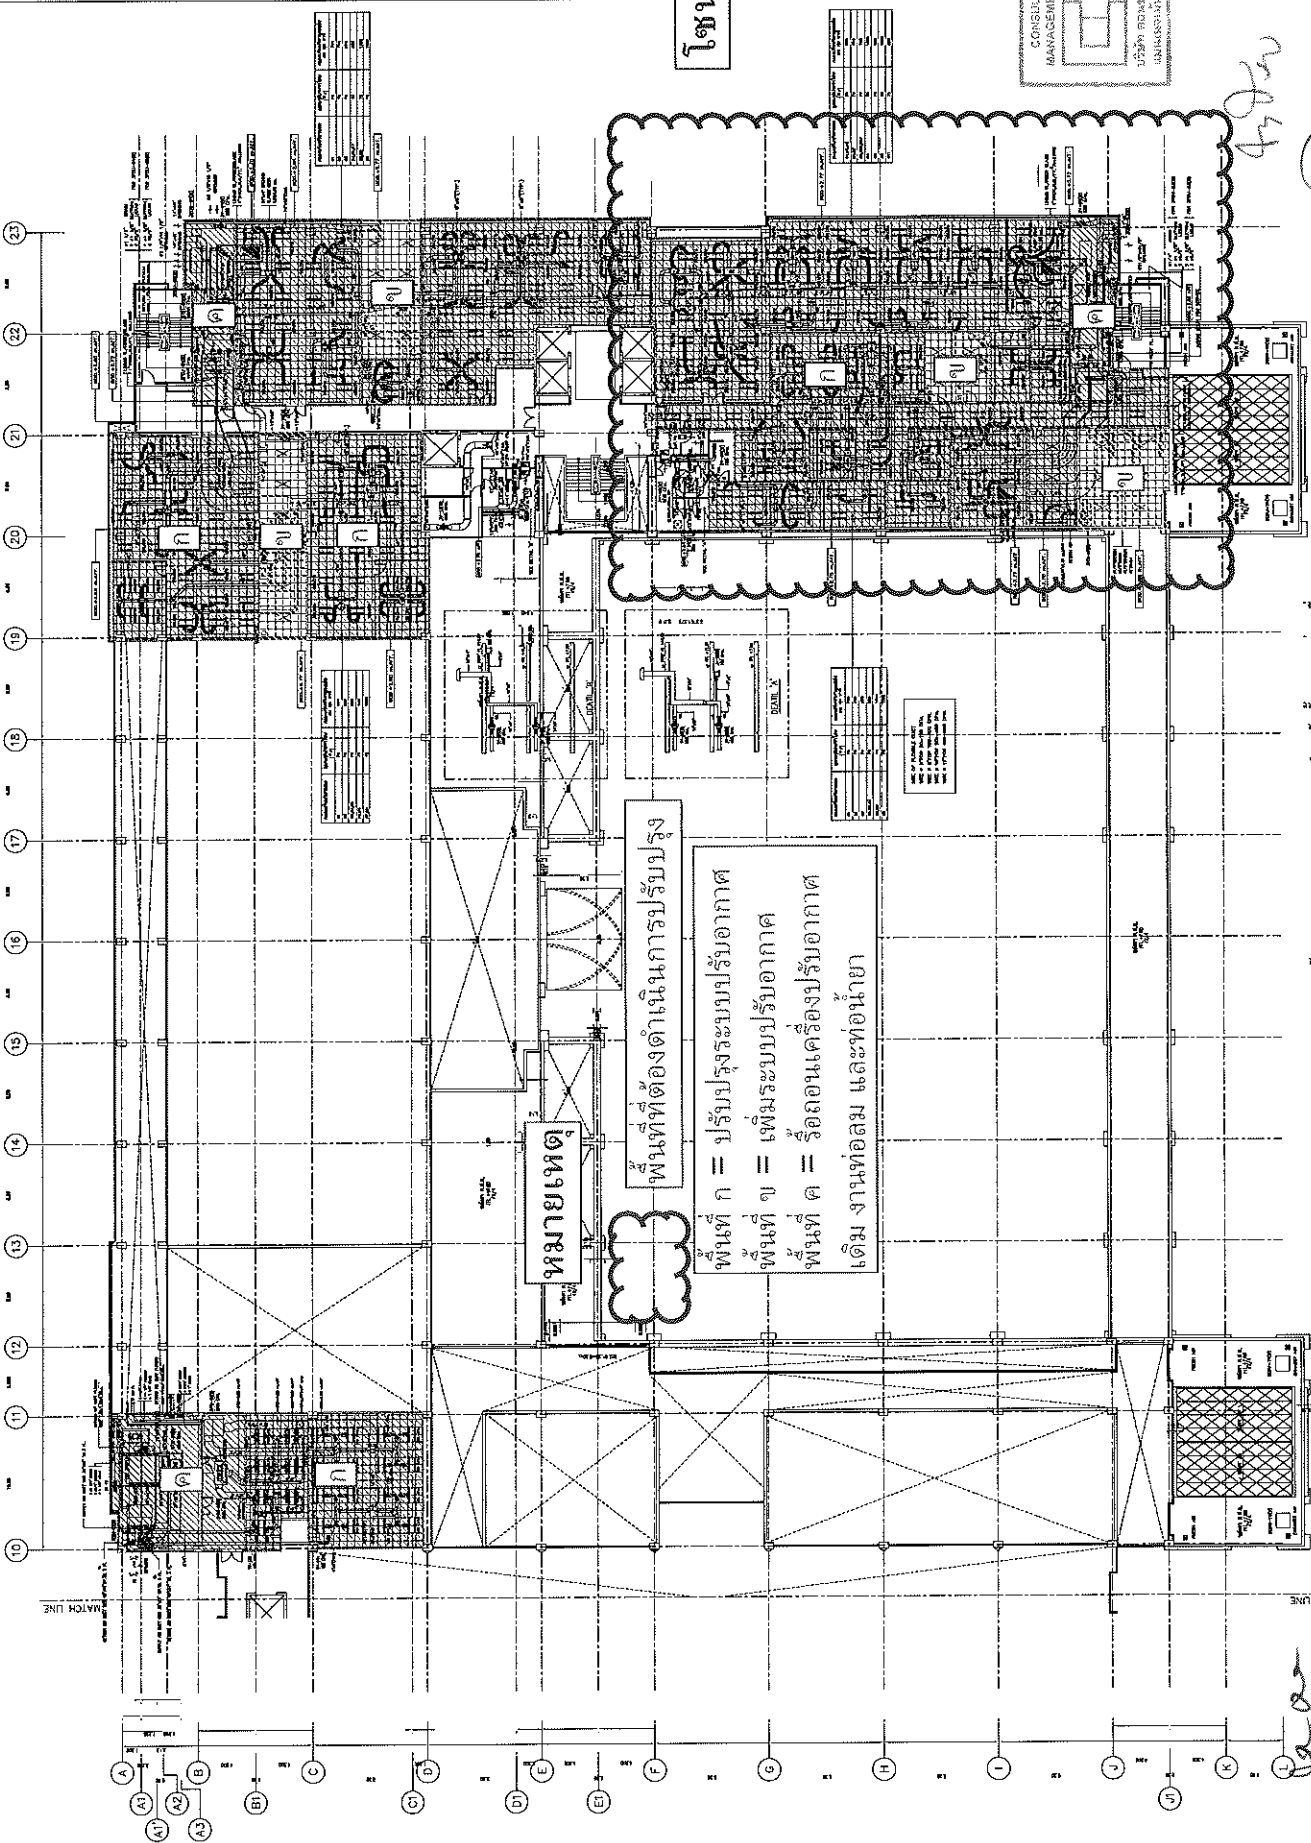

หมายเหตุ

พื้นที่ที่ต้องดำเนินการปรับปรุง
พื้นที่ ก = ปรับปรุงระบบปรับอากาศ
พื้นที่ ข = เพิ่มระบบปรับอากาศ
พื้นที่ ค = รื้อถอนเครื่องปรับอากาศ
เดิม งานท่อลม และท่อระบายน้ำ


ระบบปรับอากาศและระบายอากาศสำหรับชั้น 3 (ส่วนที่ 2)

4578
4578

โซน E

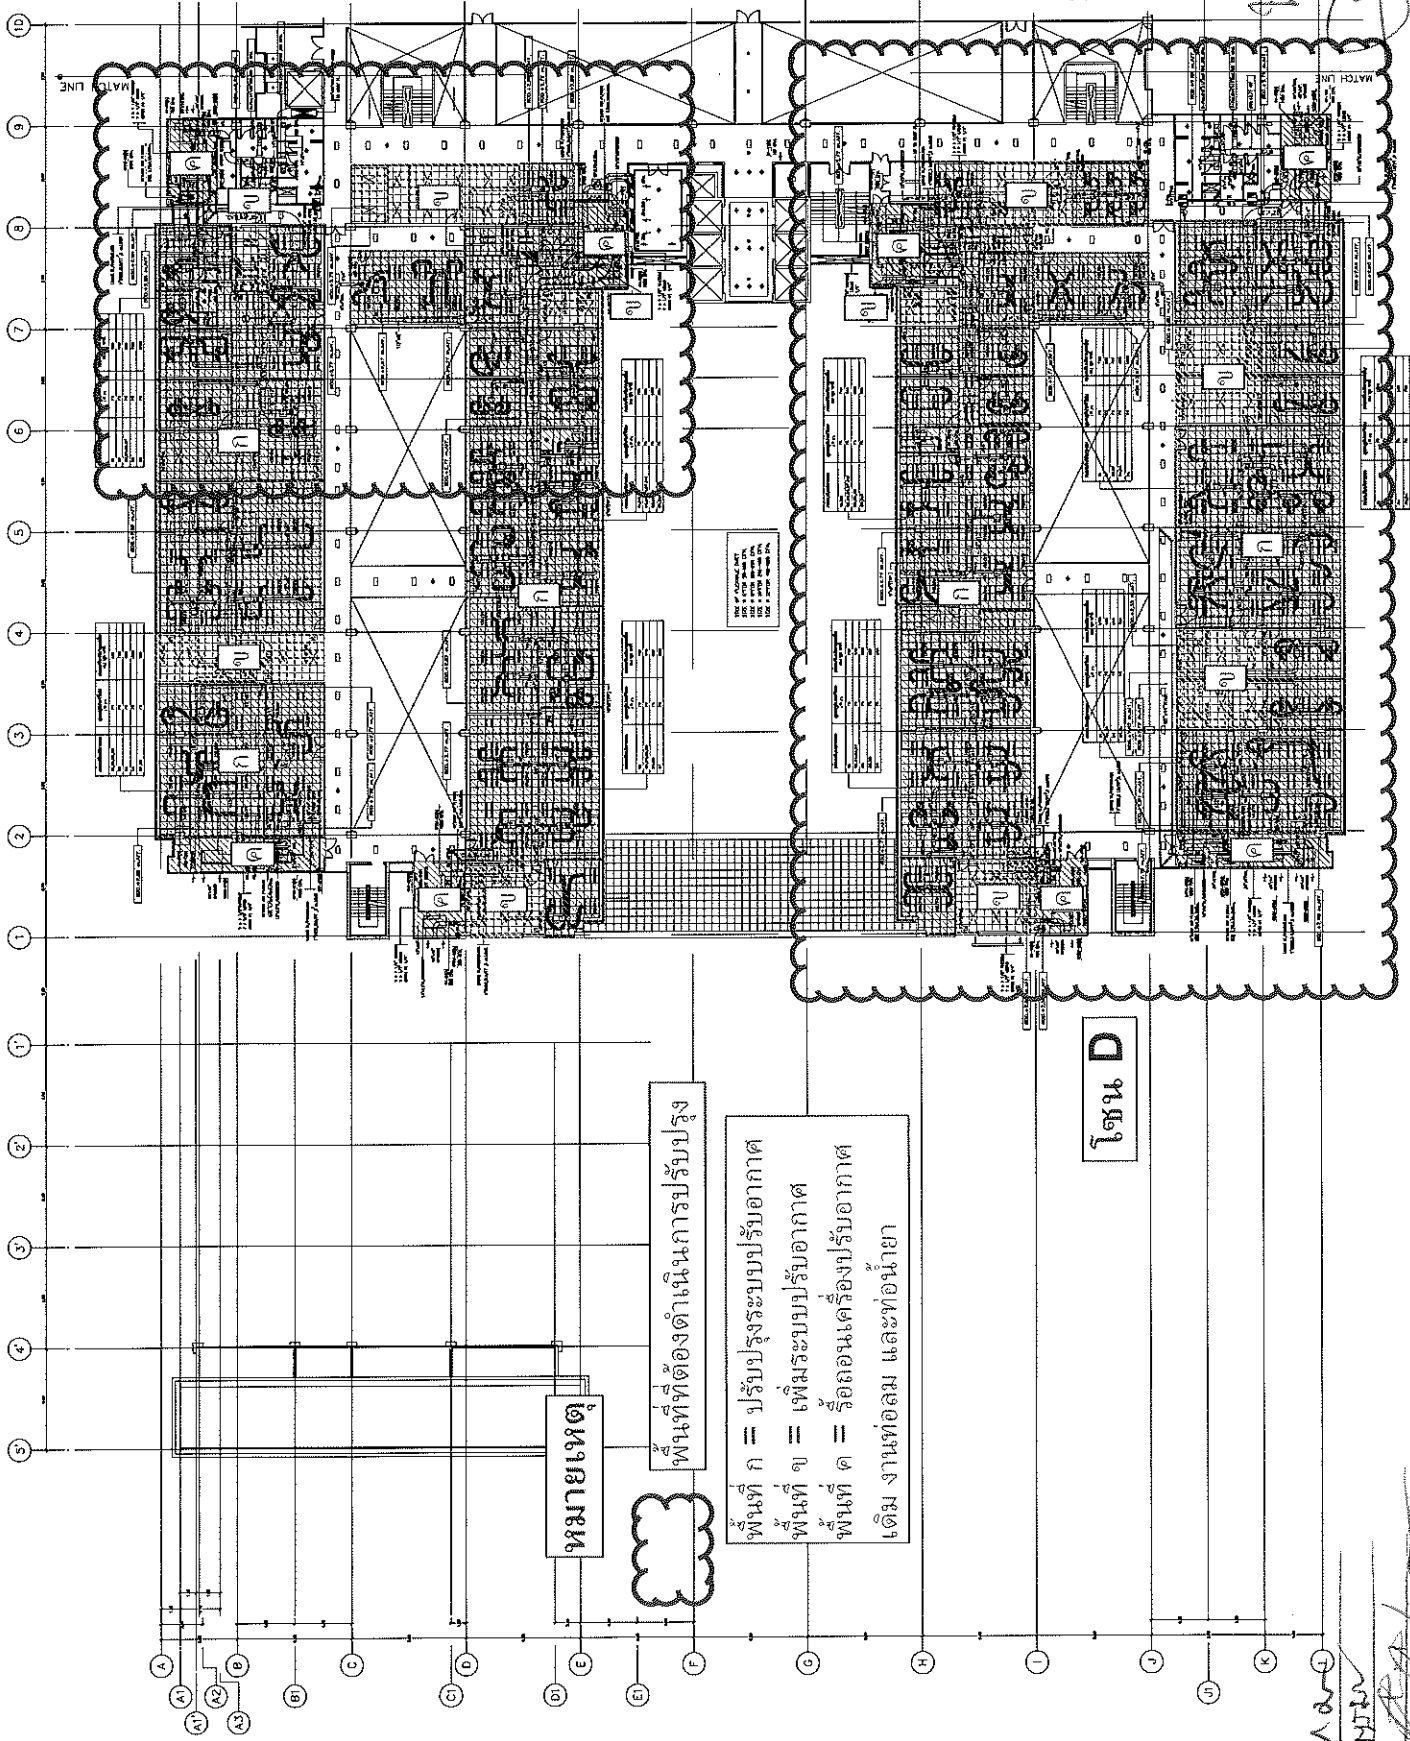

โซน D

หมายเหตุ

พื้นที่ที่ต้องดำเนินการปรับปรุง

- พื้นที่ ก = ปรับปรุงระบบปรับอากาศ
- พื้นที่ ข = เพิ่มระบบปรับอากาศ
- พื้นที่ ค = รื้อถอนเครื่องปรับอากาศเดิม งานท่อลม และท่อน้ำยา


1 : 150
AC-13-00

Handwritten signatures and initials at the bottom of the page.




กรมการช่างสถาปัตย์
กรมช่าง
AS-BUILT DRAWING


CONSULTING MANAGEMENT AB LTD.
บริษัท ปรึกษาการจัดการ
และระบบอาคาร จำกัด

ระบบปรับอากาศและระบบปรับอากาศ
สำหรับชั้น 4 (ส่วนที่ 2)
SCALE: 1 : 150
DRAWING NO. AC-14-00

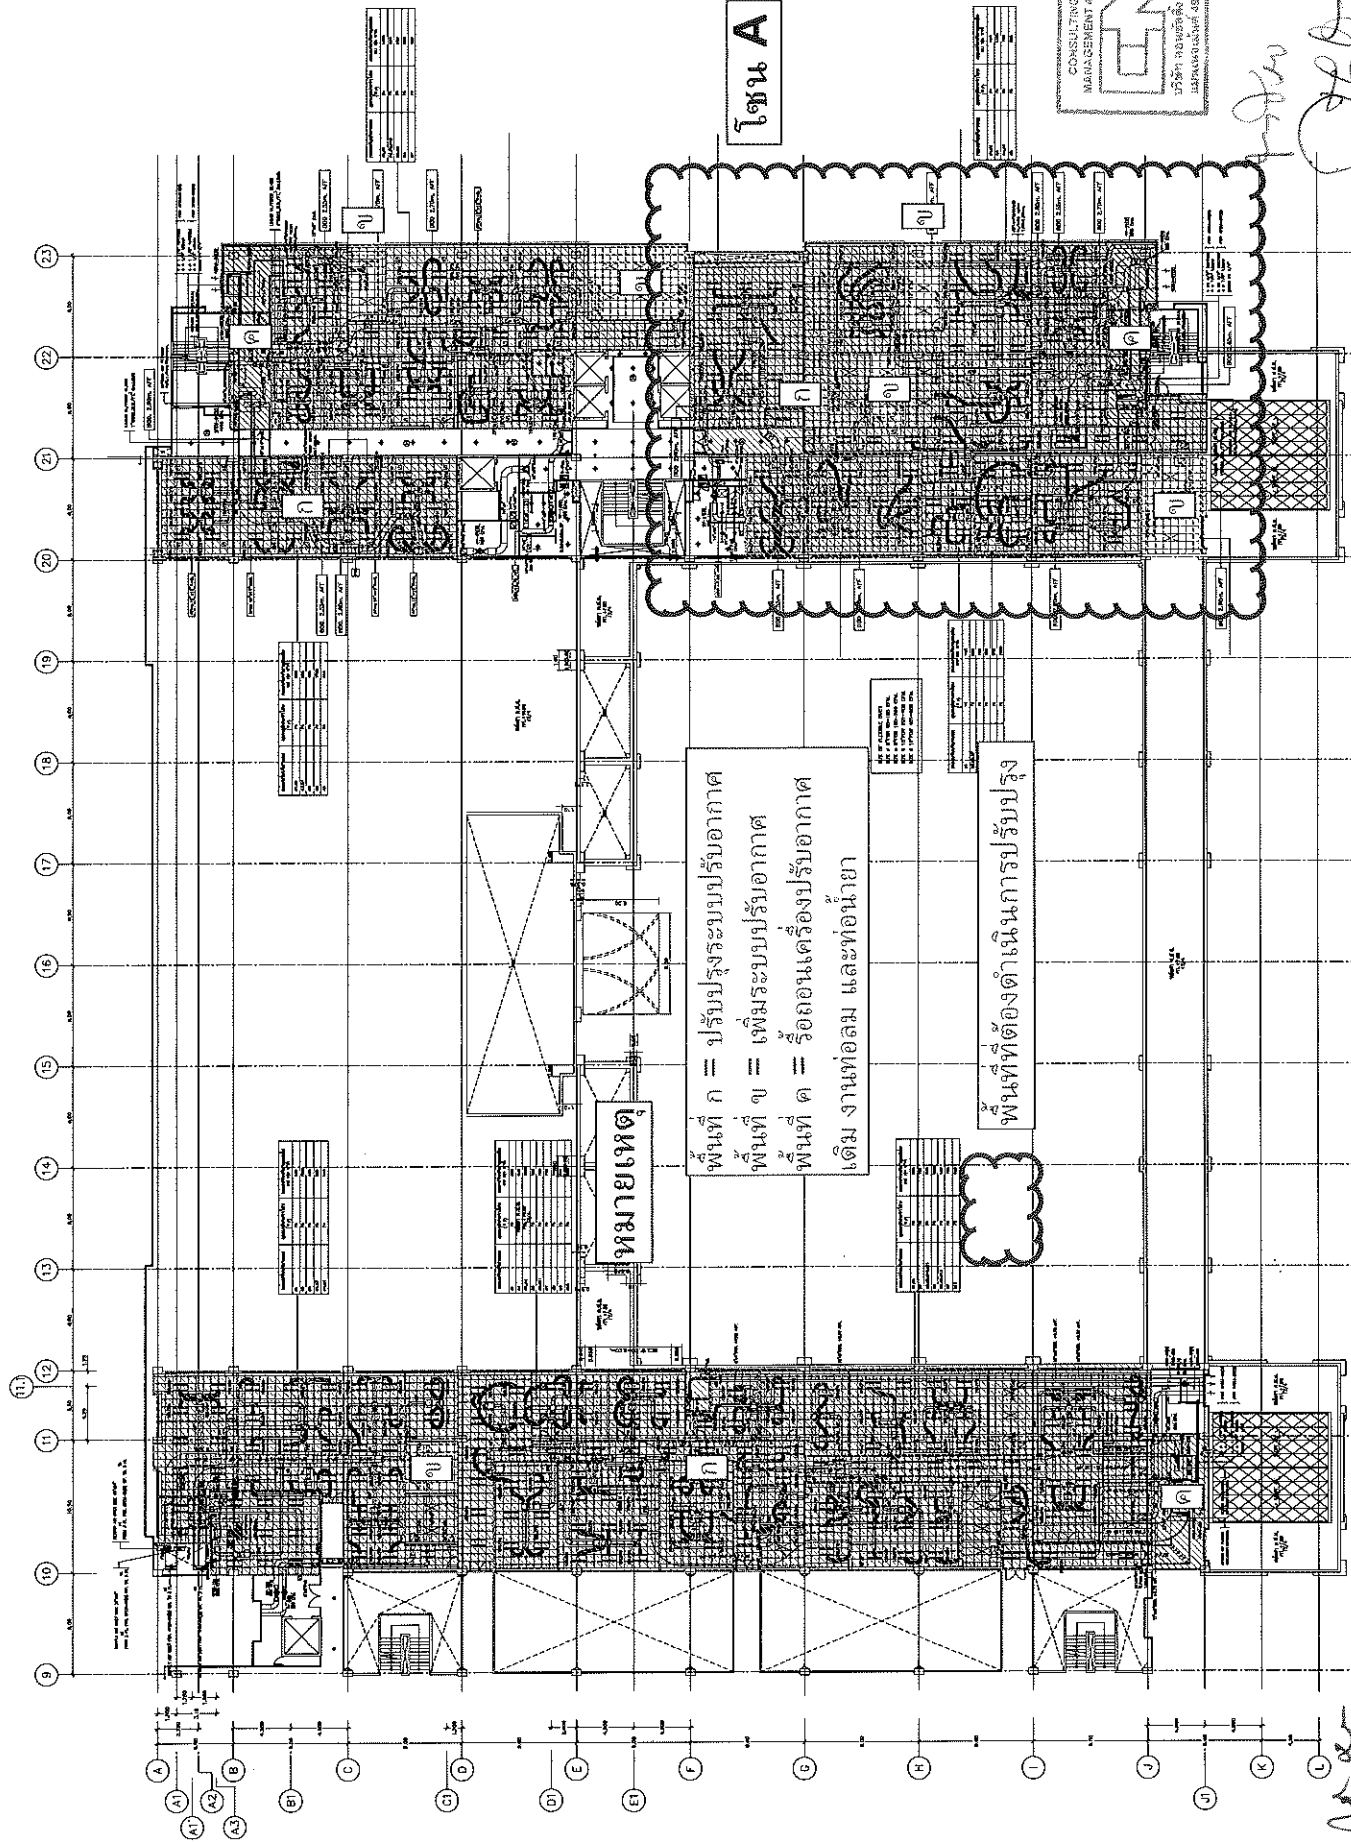

ระบบปรับอากาศและระบบปรับอากาศสำหรับชั้น 4 (ส่วนที่ 2)

Handwritten signatures and notes at the bottom right of the page.

คุณสมบัติทั่วไป (เอกสารแนบ 2)

- (1) ความสามารถตามกฎหมาย
- (2) ไม่เป็นบุคคลล้มละลาย
- (3) ไม่อยู่ระหว่างเลิกกิจการ
- (4) ไม่เป็นบุคคลซึ่งอยู่ระหว่างถูกระงับการยื่นข้อเสนอหรือทำสัญญากับหน่วยงานของรัฐไว้ชั่วคราว เนื่องจากเป็นผู้ที่ไม่ผ่านเกณฑ์การประเมินผลการปฏิบัติงานของผู้ประกอบการตามระเบียบที่รัฐมนตรีว่าการกระทรวงการคลังกำหนดตามที่ประกาศเผยแพร่ในระบบเครือข่ายสารสนเทศของกรมบัญชีกลาง
- (5) ไม่เป็นบุคคลซึ่งถูกระบุชื่อไว้ในบัญชีรายชื่อผู้ทำงานและได้แจ้งเวียนชื่อให้เป็นผู้ทำงานของหน่วยงานของรัฐในระบบเครือข่ายสารสนเทศของกรมบัญชีกลาง ซึ่งรวมถึงนิติบุคคลที่ผู้ทำงานเป็นหุ้นส่วนผู้จัดการ กรรมการผู้จัดการ ผู้บริหาร ผู้มีอำนาจในการดำเนินงานในกิจการของนิติบุคคลนั้นด้วย
- (6) มีคุณสมบัติและไม่มีลักษณะต้องห้ามตามที่คณะกรรมการนโยบายการจัดซื้อจัดจ้างและการบริหารพัสดุภาครัฐกำหนดในราชกิจจานุเบกษา
- (7) เป็นนิติบุคคลผู้มีอาชีพรับจ้างงานนั้น
- (8) ไม่เป็นผู้มีผลประโยชน์ร่วมกันกับผู้ยื่นข้อเสนอรายอื่นที่เข้ายื่นข้อเสนอให้แก่กระทรวงหรือไม่เป็นผู้กระทำการอันเป็นการขัดขวางการแข่งขันอย่างเป็นธรรม
- (9) ไม่เป็นผู้ได้รับเอกสิทธิ์หรือความคุ้มกัน ซึ่งอาจปฏิเสธไม่ยอมขึ้นศาลไทยเว้นแต่รัฐบาลของผู้ยื่นข้อเสนอได้มีคำสั่งให้สละเอกสิทธิ์และความคุ้มกันเช่นนั้น
- (10) ผู้ยื่นข้อเสนอต้องลงทะเบียนในระบบจัดซื้อจัดจ้างภาครัฐด้วยอิเล็กทรอนิกส์ (Electronic Government Procurement: e - GP) ของกรมบัญชีกลาง
- (11) ผู้ยื่นข้อเสนอซึ่งได้รับคัดเลือกเป็นคู่สัญญาต้องลงทะเบียนในระบบจัดซื้อจัดจ้างภาครัฐด้วยอิเล็กทรอนิกส์ (Electronic Government Procurement : e - GP) ของกรมบัญชีกลาง ตามที่คณะกรรมการ ป.ป.ช. กำหนด
- (12) ผู้ยื่นข้อเสนอต้องไม่อยู่ในฐานะเป็นผู้ไม่แสดงบัญชีรายรับรายจ่าย หรือแสดงบัญชีรายรับรายจ่ายไม่ถูกต้องครบถ้วนในสาระสำคัญ ตามที่คณะกรรมการ ป.ป.ช. กำหนด
- (13) ผู้ยื่นข้อเสนอซึ่งได้รับคัดเลือกเป็นคู่สัญญาต้องรับและจ่ายเงินผ่านบัญชีธนาคาร เว้นแต่การจ่ายเงินแต่ละครั้งซึ่งมีมูลค่าไม่เกินสามหมื่นบาทคู่สัญญาอาจจ่ายเป็นเงินสดก็ได้ ตามที่คณะกรรมการ ป.ป.ช. กำหนด

.....ประธานกรรมการ กรรมการ กรรมการ

..... กรรมการ กรรมการและเลขานุการ