

# พื้นที่งานปรับปรุงทาสีผนังทางเดินภายในอาคาร

ทอจนา  
สรอาก  




กระทรวงการต่างประเทศ  
ถนนศรีอยุธยา กรุงเทพมหานคร


AS-BUILT DRAWING

OWNER : กระทรวงการต่างประเทศ  
DESIGNER : บริษัท สยามนิค 49 จำกัด  
CONSULTANT : บริษัท สยามนิค 49 จำกัด  
CONTRACTOR : บริษัท ซี-โม เอ็นจิเนียริ่ง แอนด์ คอนสตรัคชั่น จำกัด (มหาชน)

DRAWN BY : สุชาติ ชิงดีโสภณ DATE : 30/JUN/1999  
CHECKED BY : DATE :  
APPROVED BY : DATE :

ITEM	DESCRIPTION	DATE

TITLE :  
SCALE : 1 : 300  
DRAWING NO. : AR-1-03

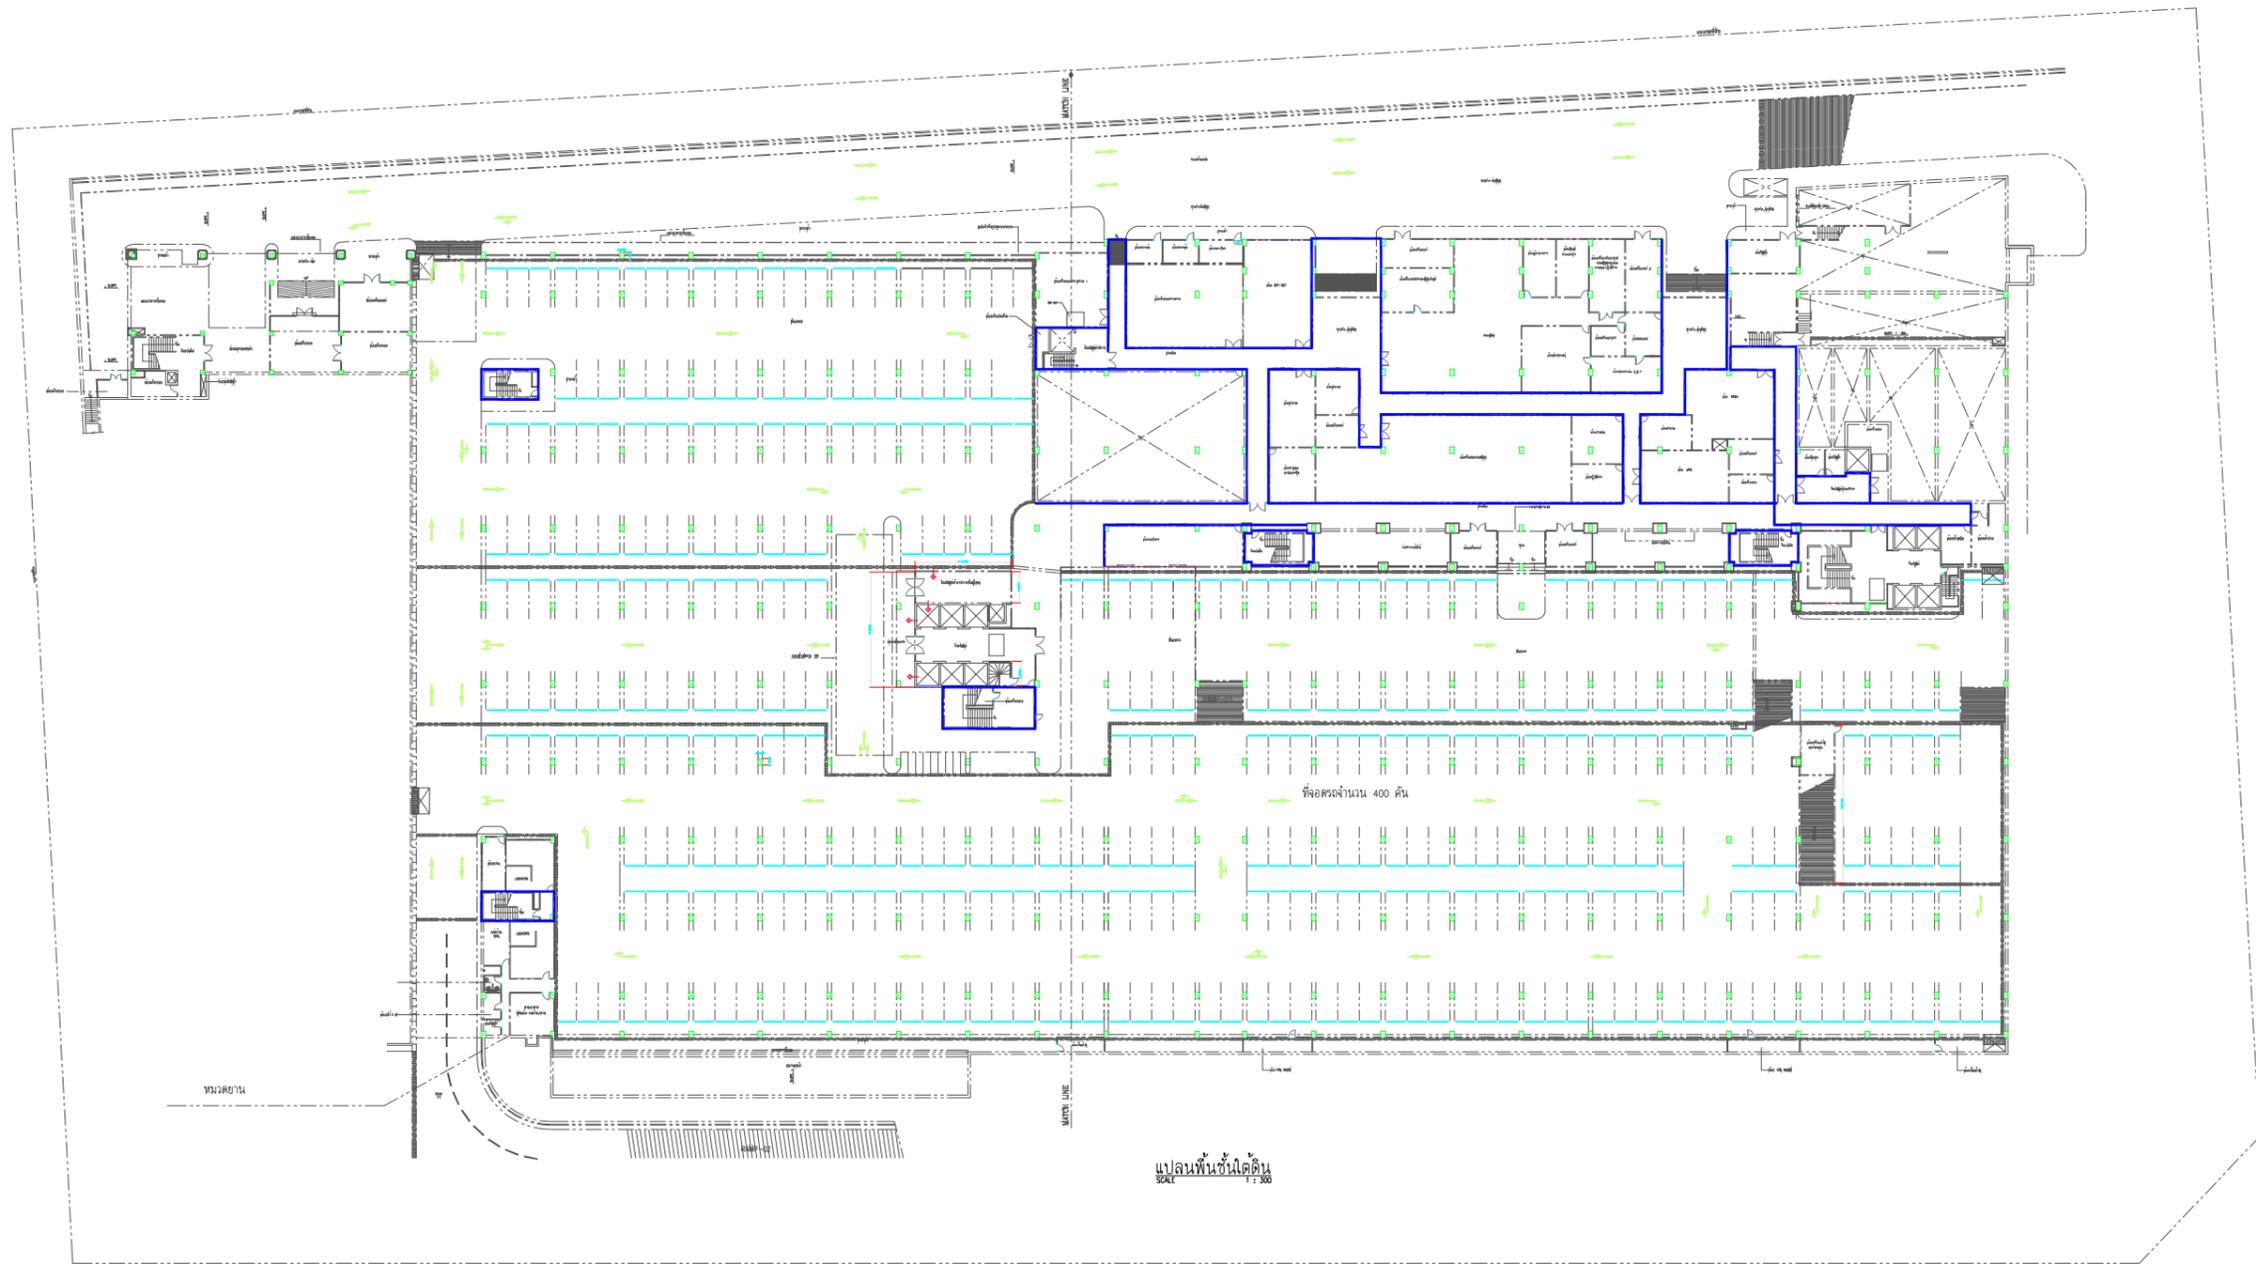


ทพจนา  
สถาปัตย์  
Camma



กระทรวงการต่างประเทศ  
ถนนศรีอยุธยา กรุงเทพมหานคร

AS-BUILT DRAWING

OWNER : กระทรวงการต่างประเทศ  
DESIGNER : บริษัท สยามบีดี 49 จำกัด  
CONSULTANT : บริษัท สยามบีดี 49 จำกัด  
CONTRACTOR : บริษัท ซี.บี.เอช. เอ็นจิเนียริ่ง แอนด์ คอนสตรัคชั่น จำกัด (มหาชน)

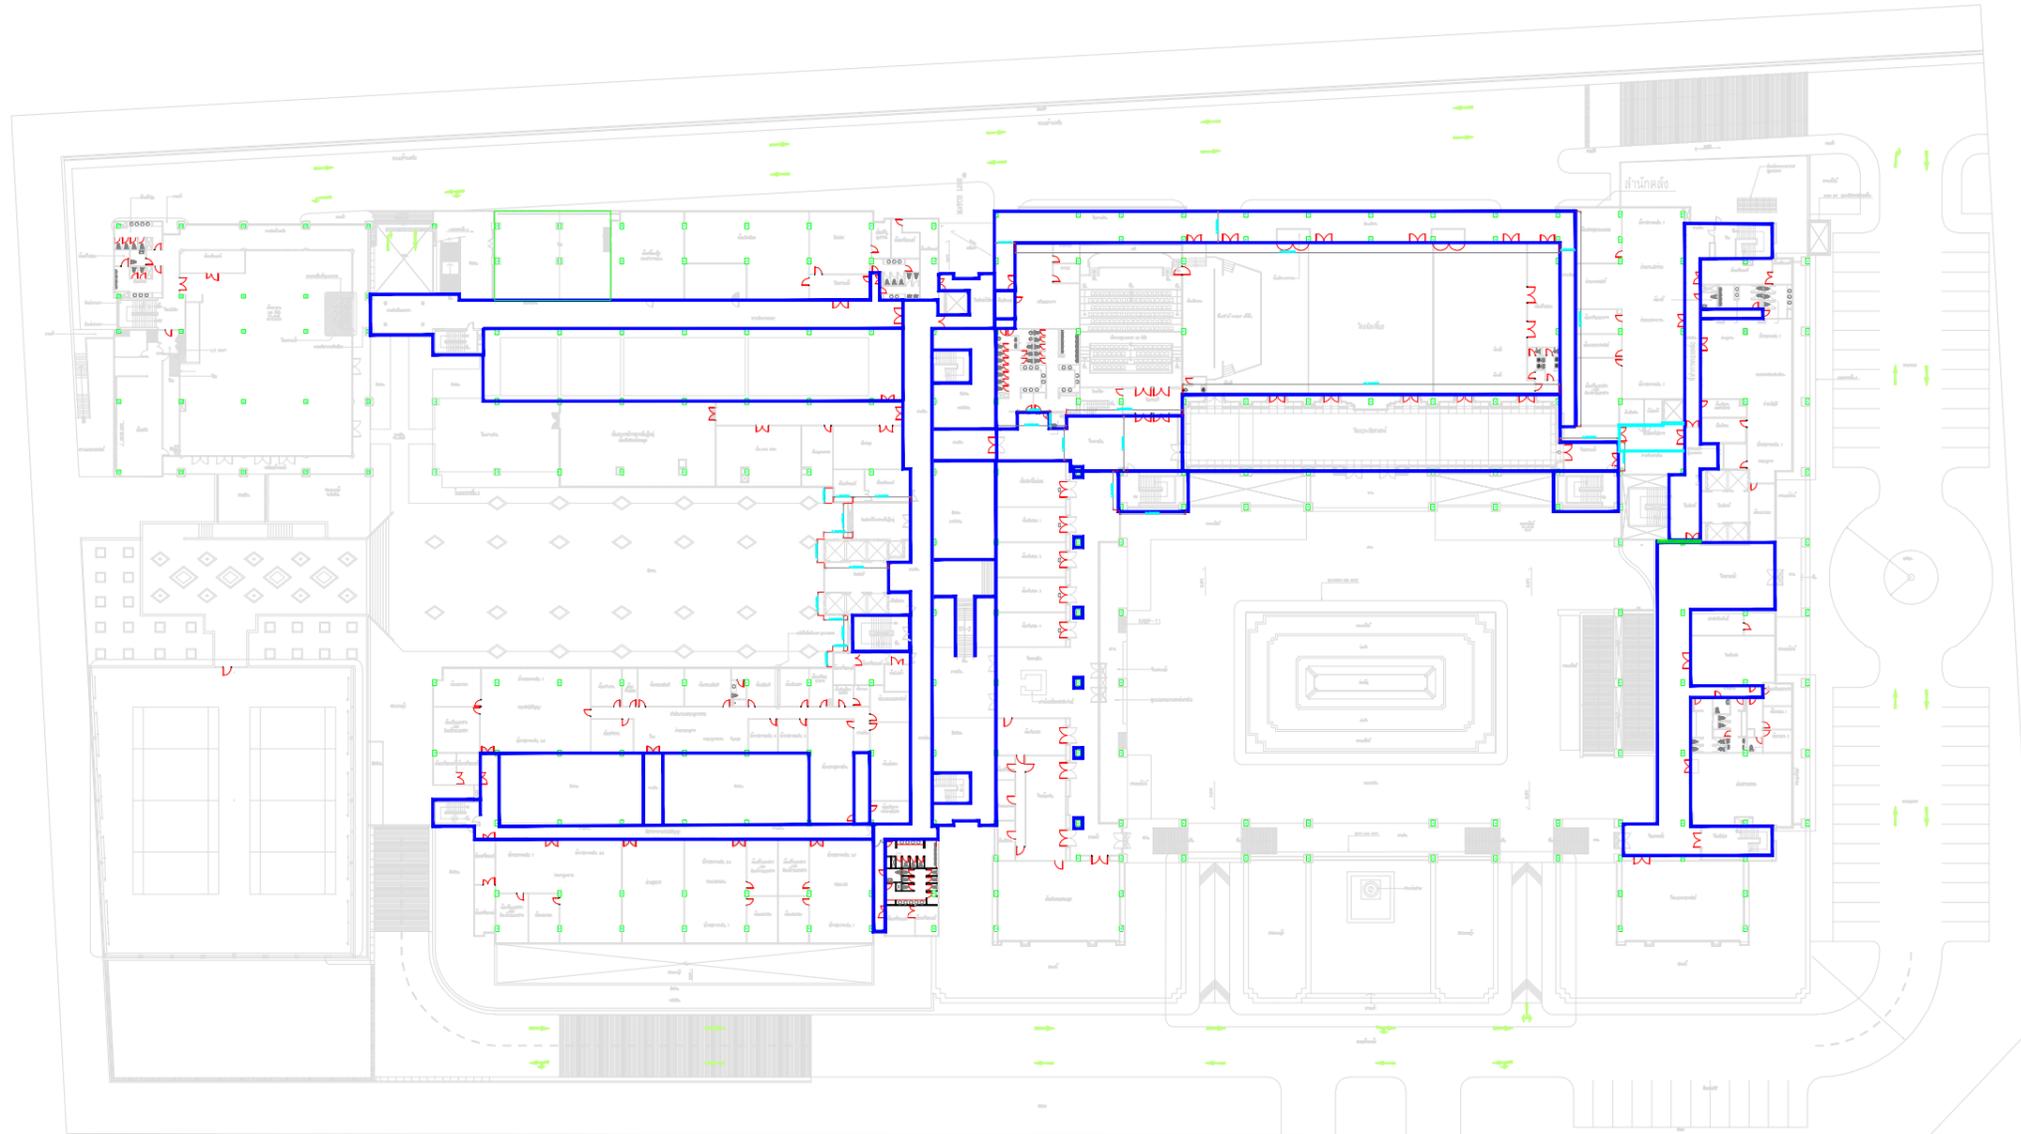

แปลนพื้นชั้นล่าง  
SCALE 1 : 300

ทอสุภา  
สถาปนิก  
*[Signature]*

DRAWN BY : สุชาติ จิวรัตน์	DATE : 30/JUN/1999
CHECKED BY :	DATE : 30/JUN/1999
APPROVED BY :	DATE :

REVISION	ITEM	DESCRIPTION	DATE

TITLE :  
SCALE : 1 : 300  
DRAWING NO. : AR-1-06



กระทรวงการต่างประเทศ  
ถนนศรีอยุธยา กรุงเทพมหานคร


**AS-BUILT DRAWING**

OWNER : กระทรวงการต่างประเทศ  
DESIGNER : บริษัท สถาปัตย์ ๔๘ จำกัด  
CONSULTANT : บริษัท สถาปัตย์ ๔๘ จำกัด  

DRAWN BY : สุชาติ ใจนิ่มเย็น      DATE : 30/JUN/1000  
CHECKED BY :      DATE : 30/JUN/1000  
APPROVED BY :      DATE :

NO.	DESCRIPTION	DATE

TITLE :  
**แปลนพื้นที่ 2**  
SCALE :  
**1 : 250**  
DRAWING NO. :  
**AR-1-09**

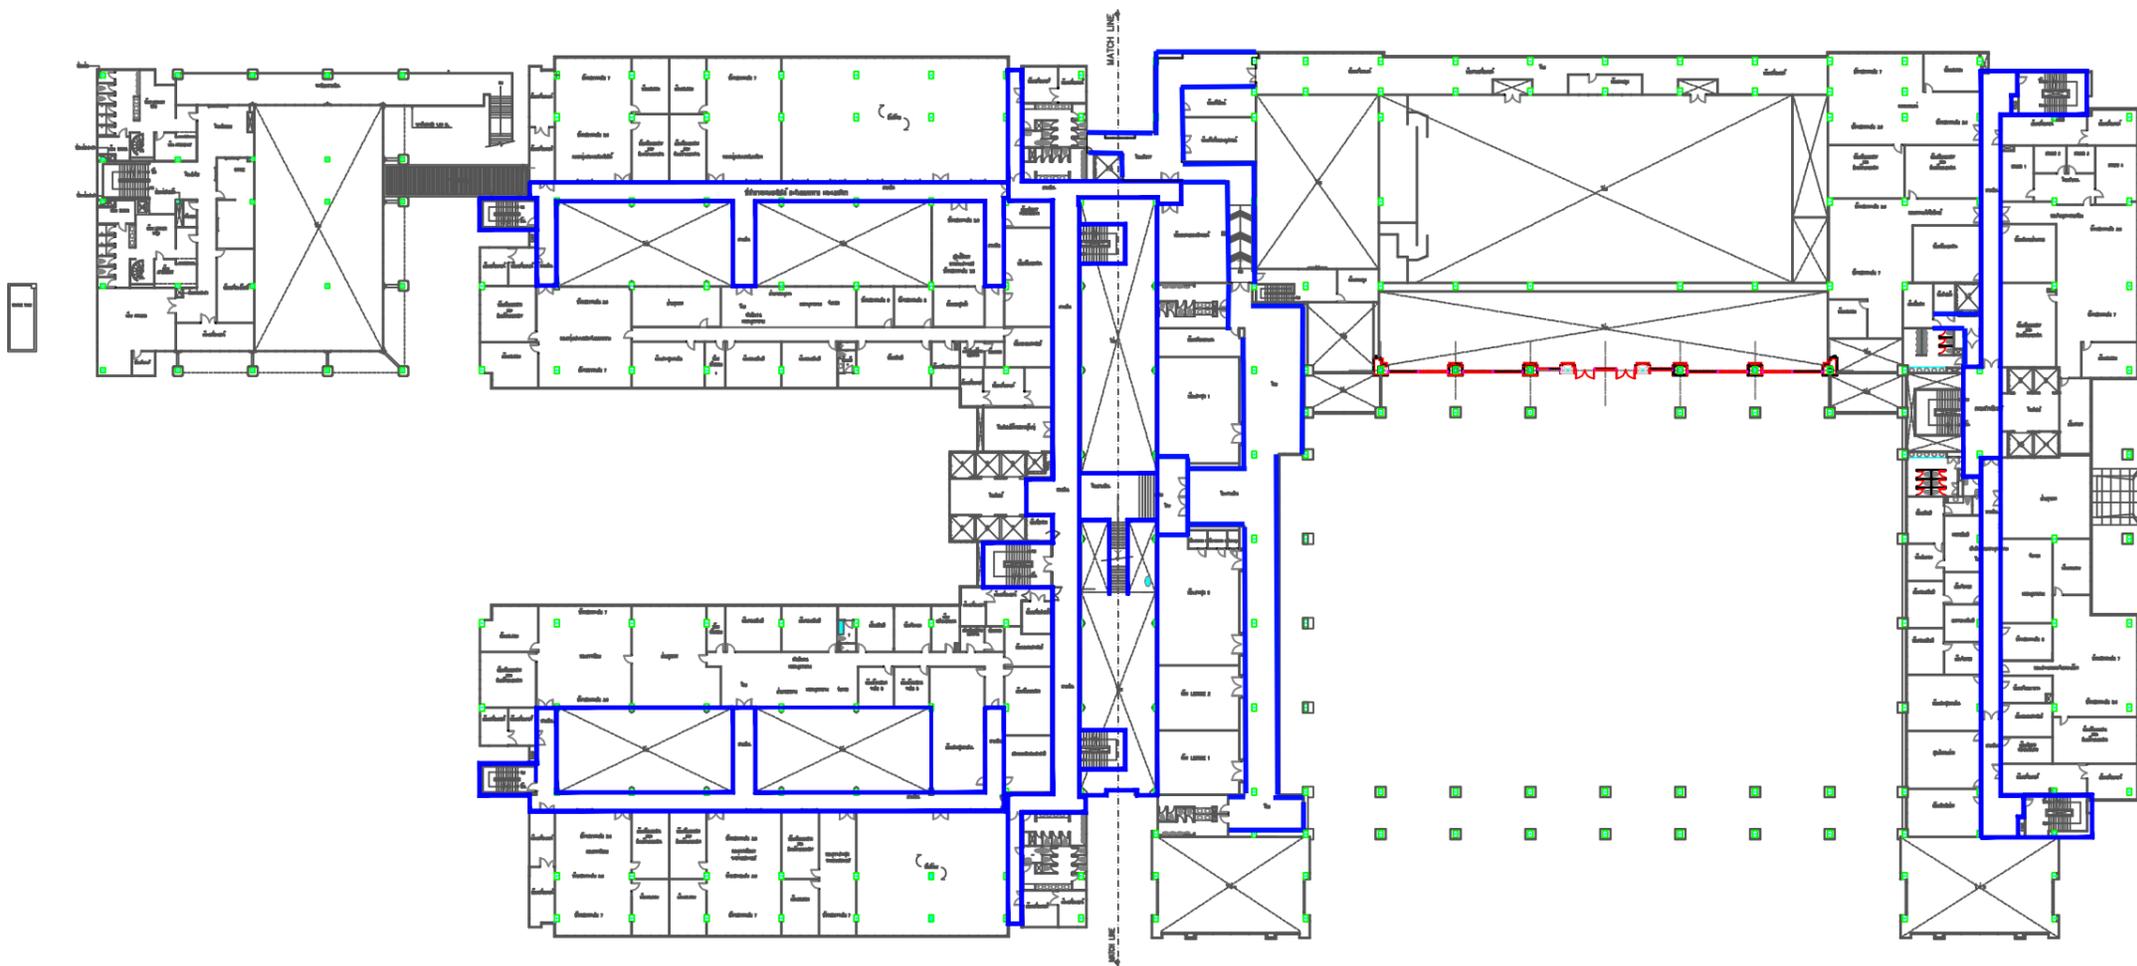

แปลนพื้นที่ 2

ทอจนา  
สถาปัตย์  
*[Signature]*



กระทรวงการต่างประเทศ  
ถนนศรีอยุธยา กรุงเทพมหานคร

**AS-BUILT DRAWING**

OWNER  
กรมการต่างประเทศ

DESIGNER  
บริษัท สยามบีอี 40 จำกัด

CONSULTANT  
บริษัท สยามบีอี 40 จำกัด

CONTRACTOR  
บริษัท ซีบีเอส เอ็นจิเนียริ่ง แอนด์ คอนสตรัคชั่น จำกัด (มหาชน)


DRAWN BY : สุชาติ ใจดีเยี่ยม	DATE : 30 / JUN / 1999
CHECKED BY :	DATE : 30 / JUN / 1999
APPROVED BY :	DATE :

ITEM	DESCRIPTION	DATE

TITLE :  
**แปลนพื้นที่ 3**

SCALE  
**1 : 250**

DRAWING NO.  
**AR-1-12**

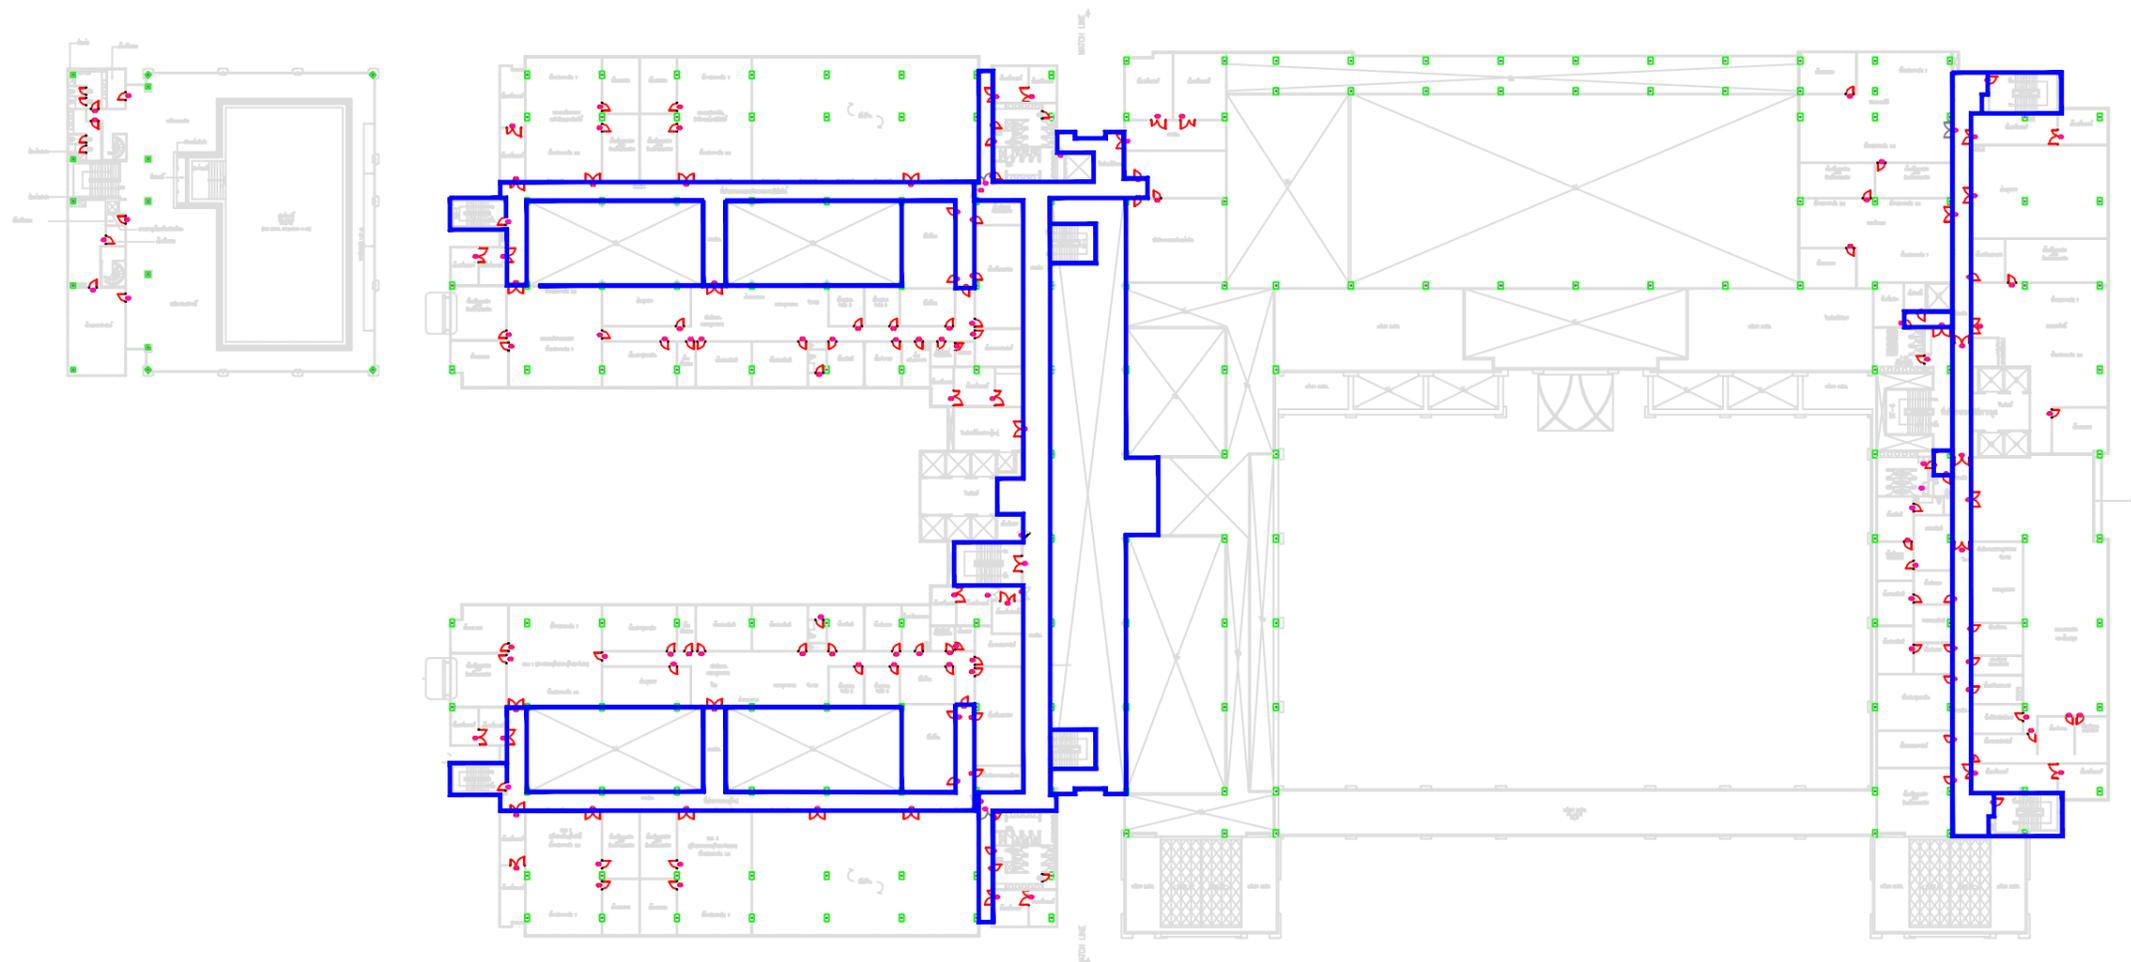

ทอจนา  
ธโรภา  
*Signature*



กระทรวงการต่างประเทศ  
ถนนศรีอยุธยา กรุงเทพมหานคร

**AS-BUILT DRAWING**

OWNER  
กรมการต่างประเทศ

DESIGNER  
บริษัท สยามบี 48 จำกัด

CONSULTANT  
บริษัท สยามบี 48 จำกัด

CONTRACTOR  
บริษัท ซีบีเอส เอ็นจิเนียริ่ง แอนด์ คอนสตรัคชั่น จำกัด (มหาชน)


DRAWN BY : สุชาติ ใจดีเยี่ยม	DATE : 30 / JUN / 1999
CHECKED BY :	DATE : 30 / JUN / 1999
APPROVED BY :	DATE :

REVISION	ITEM	DESCRIPTION	DATE

TITLE :  
**แปลนพื้นที่ 4**

SCALE  
**1 : 250**

DRAWING NO.  
**AR-1-15**

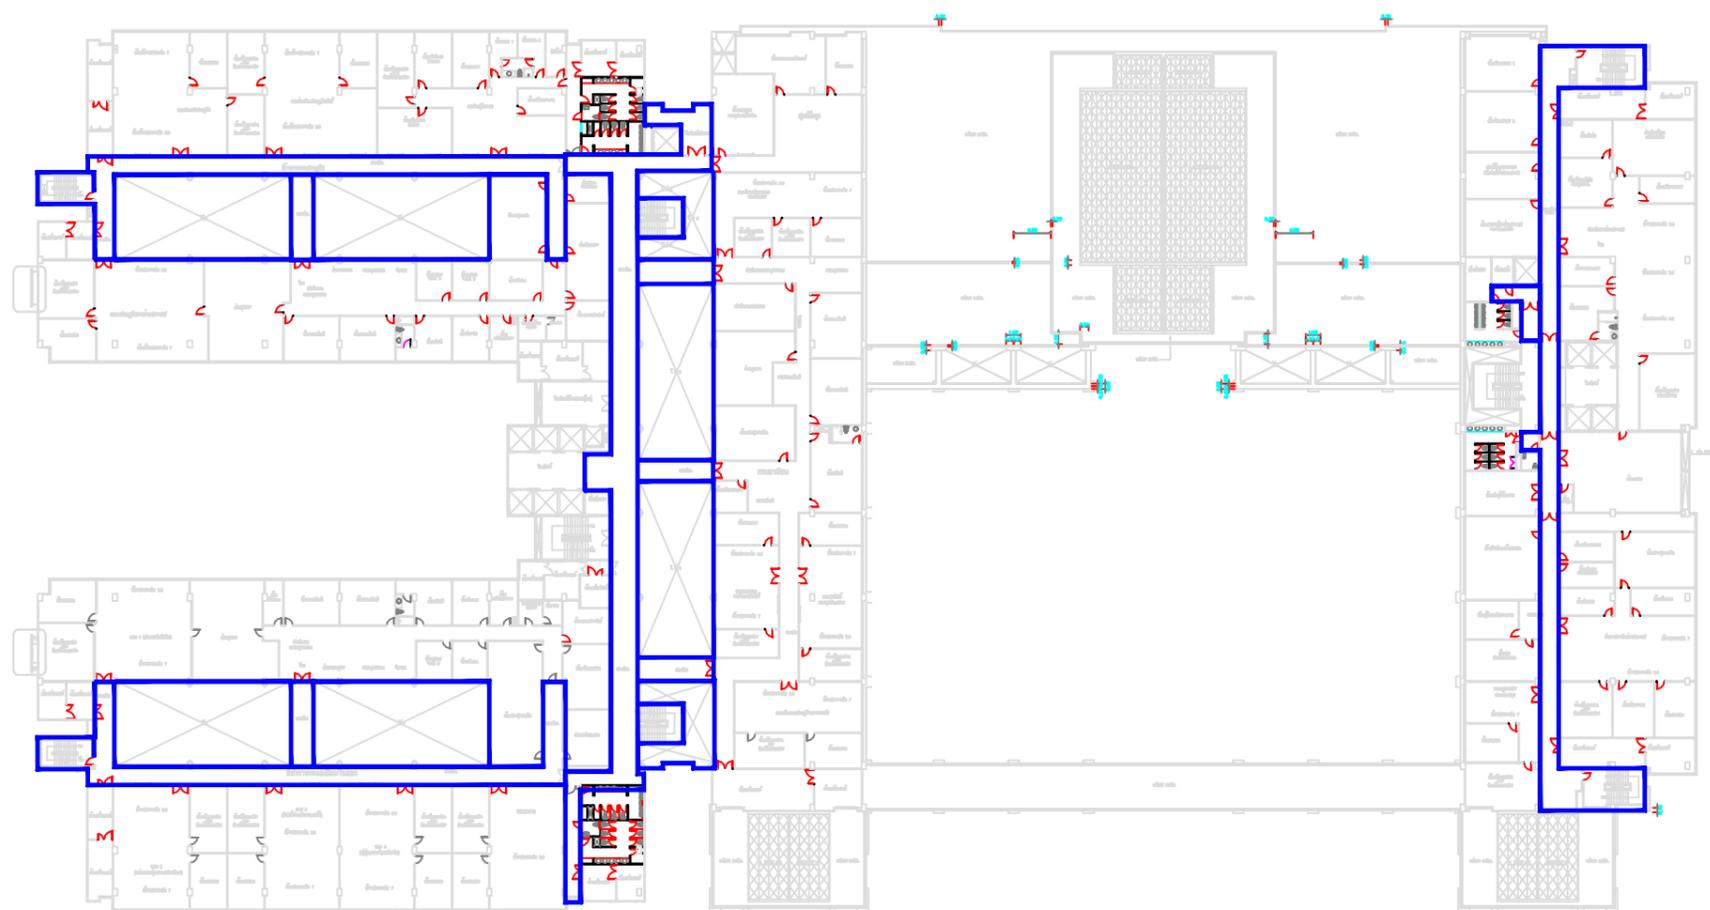

แปลนพื้นที่ 4


ทอจนา  
ธโรภา  
*[Signature]*



กระทรวงการต่างประเทศ  
ถนนศรีอยุธยา กรุงเทพมหานคร

AS-BUILT DRAWING

OWNER: กระทรวงการต่างประเทศ  
 PROJECT: บริษัท สยามอีจ จำกัด  
 CONTRACT: บริษัท สยามอีจ จำกัด  
 CONTRACTOR: บริษัท ซี-โพลี เทคโนโลยีส์ แอนด์ คอนสตรัคชั่น จำกัด (มหาชน)

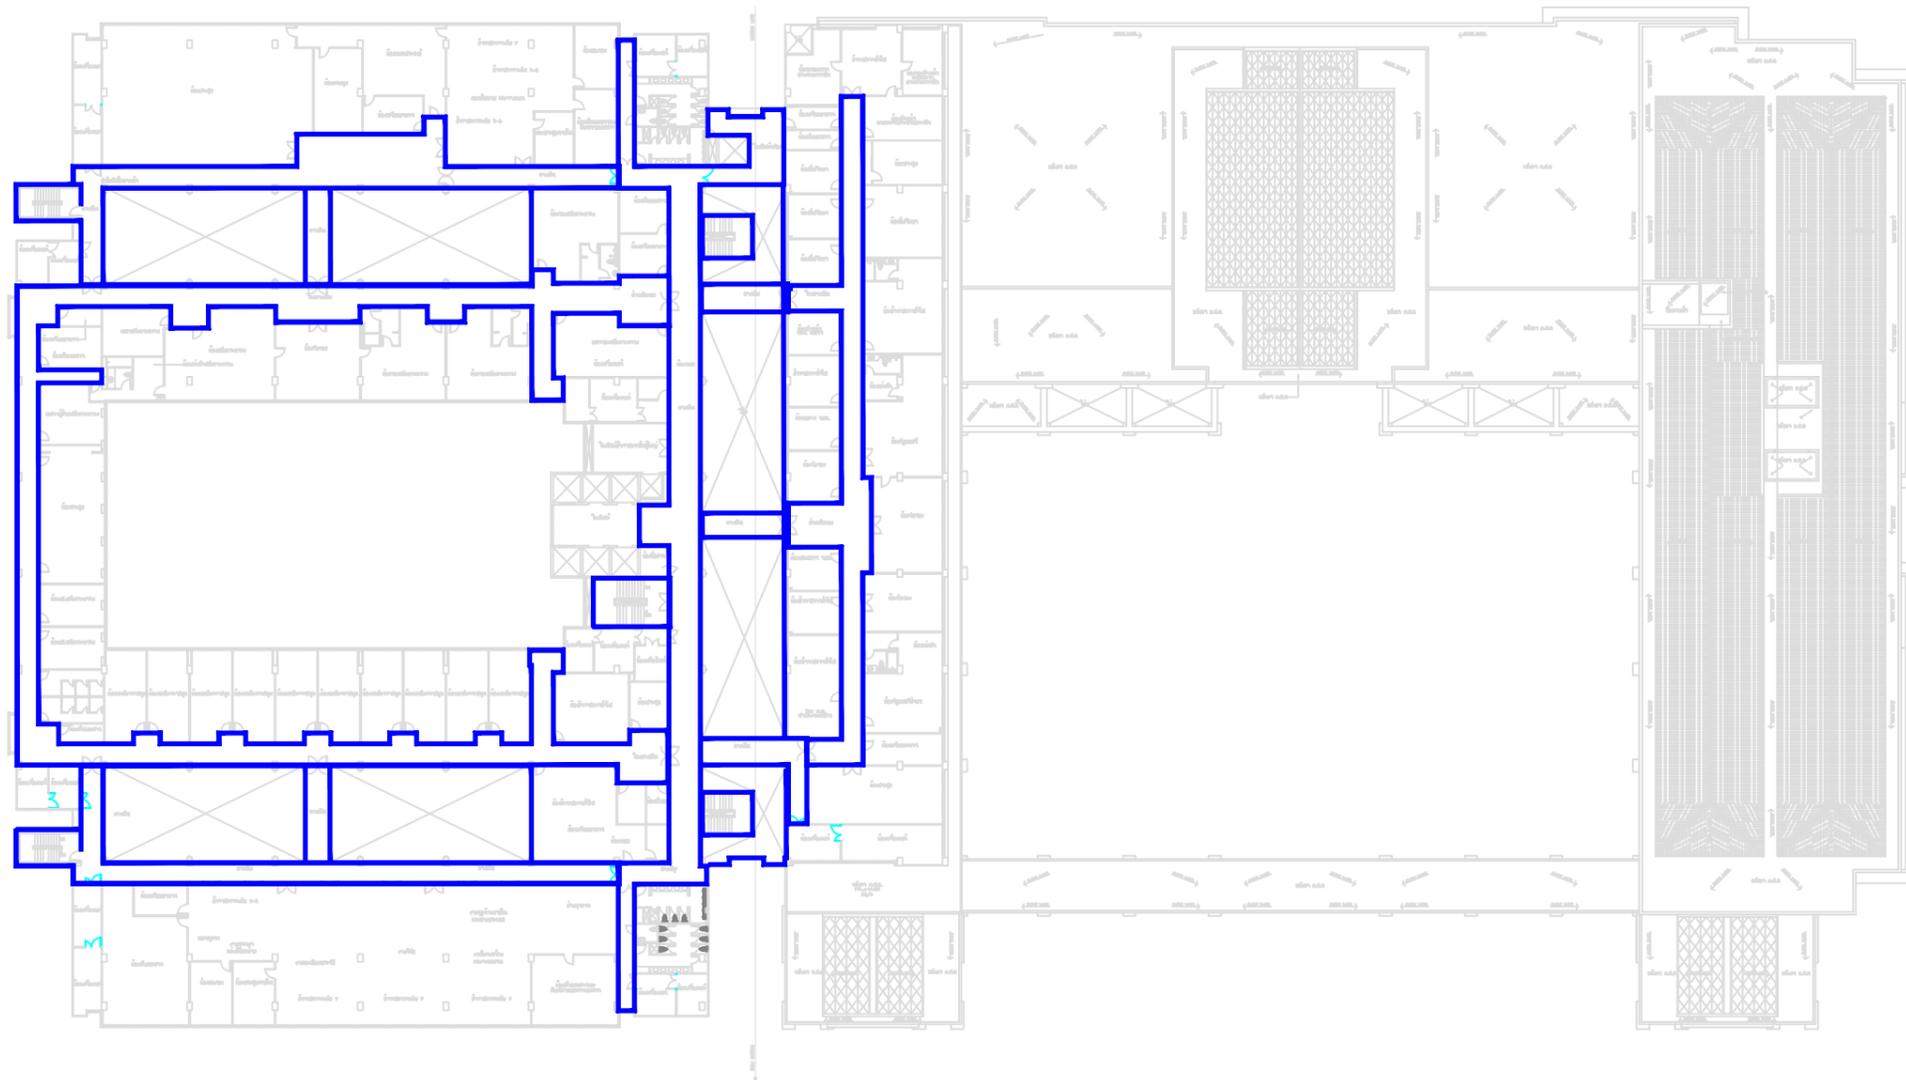

แปลนพื้นที่ 5

ทอจนา  
สถาปัตย์  
*[Signature]*

DESIGNED BY : สันติชัย จิตตนาวิวัฒน์	DATE : 15 / Jun / 2008
CHECKED BY :	DATE :
APPROVED BY :	DATE :

ITEM	DESCRIPTION	DATE

TITLE : แปลนพื้นที่ 5

SCALE : NOT TO SCALE

DRAWING NO. : AR-1-18

พื้นที่งานปรับปรุงทาสีฝ้าเพดานทางเดินภายใน  
อาคาร

มอญนา  
สโรชา  




กระทรวงการต่างประเทศ  
ถนนศรีอยุธยา กรุงเทพมหานคร


AS-BUILT DRAWING

OWNER : กระทรวงการต่างประเทศ  
DESIGNER : บริษัท สยามนิค 49 จำกัด  
CONSULTANT : บริษัท สยามนิค 49 จำกัด  
CONTRACTOR : บริษัท ซี-โม เอ็นจิเนียริ่ง แอนด์ คอนสตรัคชั่น จำกัด (มหาชน)

DRAWN BY : สุชาติ ชังดีโสภณ DATE : 30/JUN/1999  
CHECKED BY : DATE :  
APPROVED BY : DATE :

ITEM	DESCRIPTION	DATE

TITLE :  
SCALE : 1 : 300  
DRAWING NO. : AR-1-03

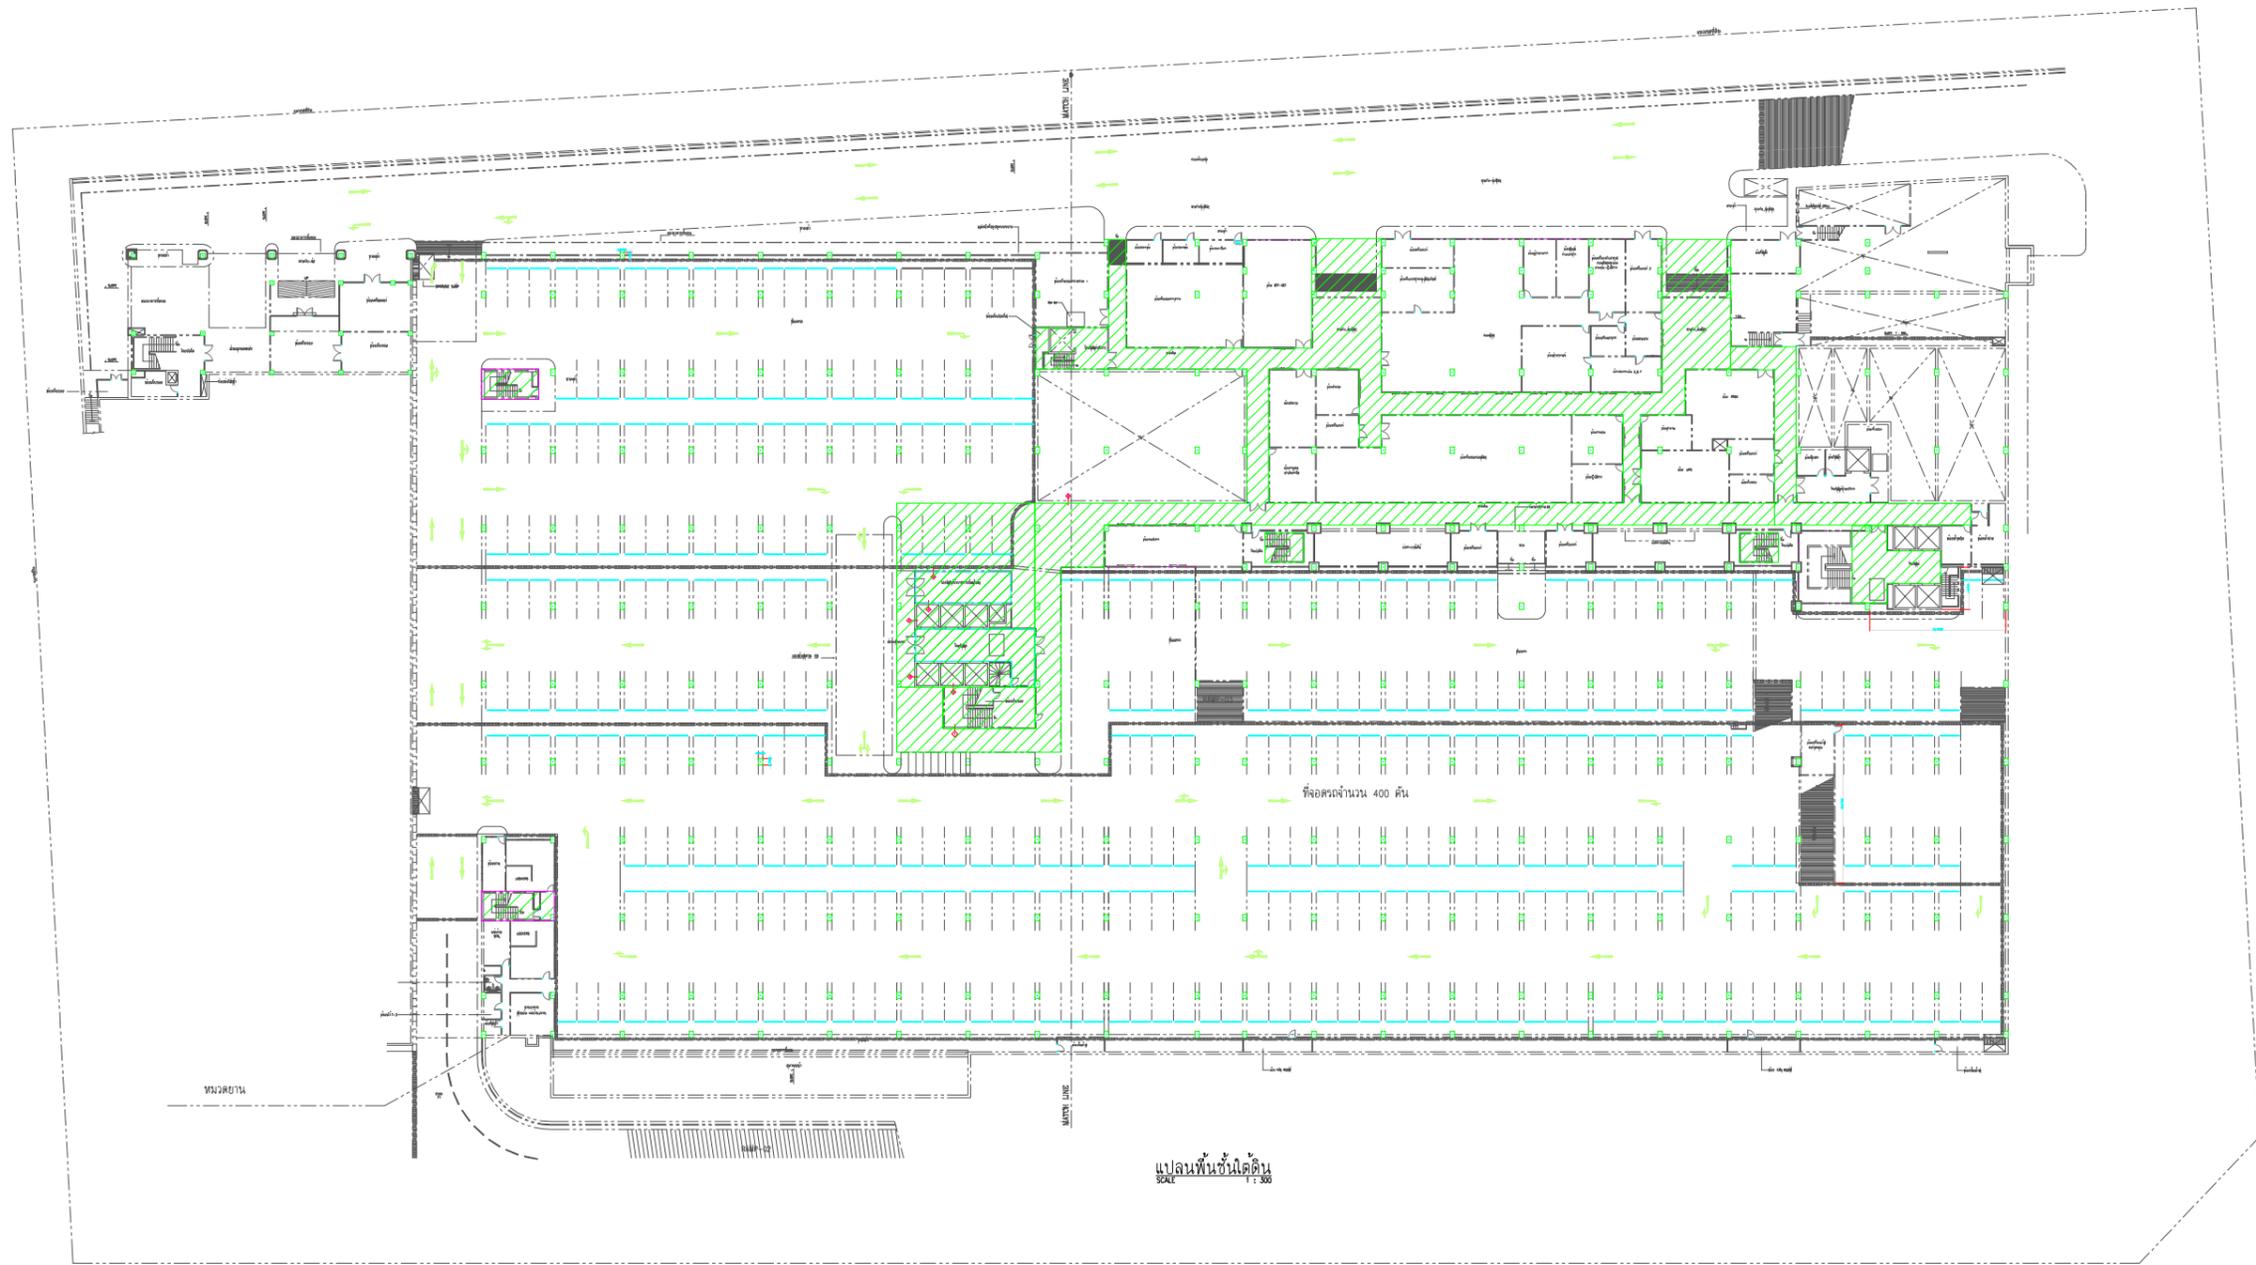


ทราฟฟิก  
สถาปัตย์  
Siam



กระทรวงการต่างประเทศ  
ถนนศรีอยุธยา กรุงเทพมหานคร

AS-BUILT DRAWING

OWNER  
กระทรวงการต่างประเทศ  
DESIGNER  
บริษัท สยามบี 49 จำกัด  
CONSULTANT  
บริษัท สยามบี 49 จำกัด  
CONTRACTOR  
บริษัท ซี.บี.อี. เอ็นจิเนียริ่ง แอนด์ คอนสตรัคชั่น จำกัด (มหาชน)

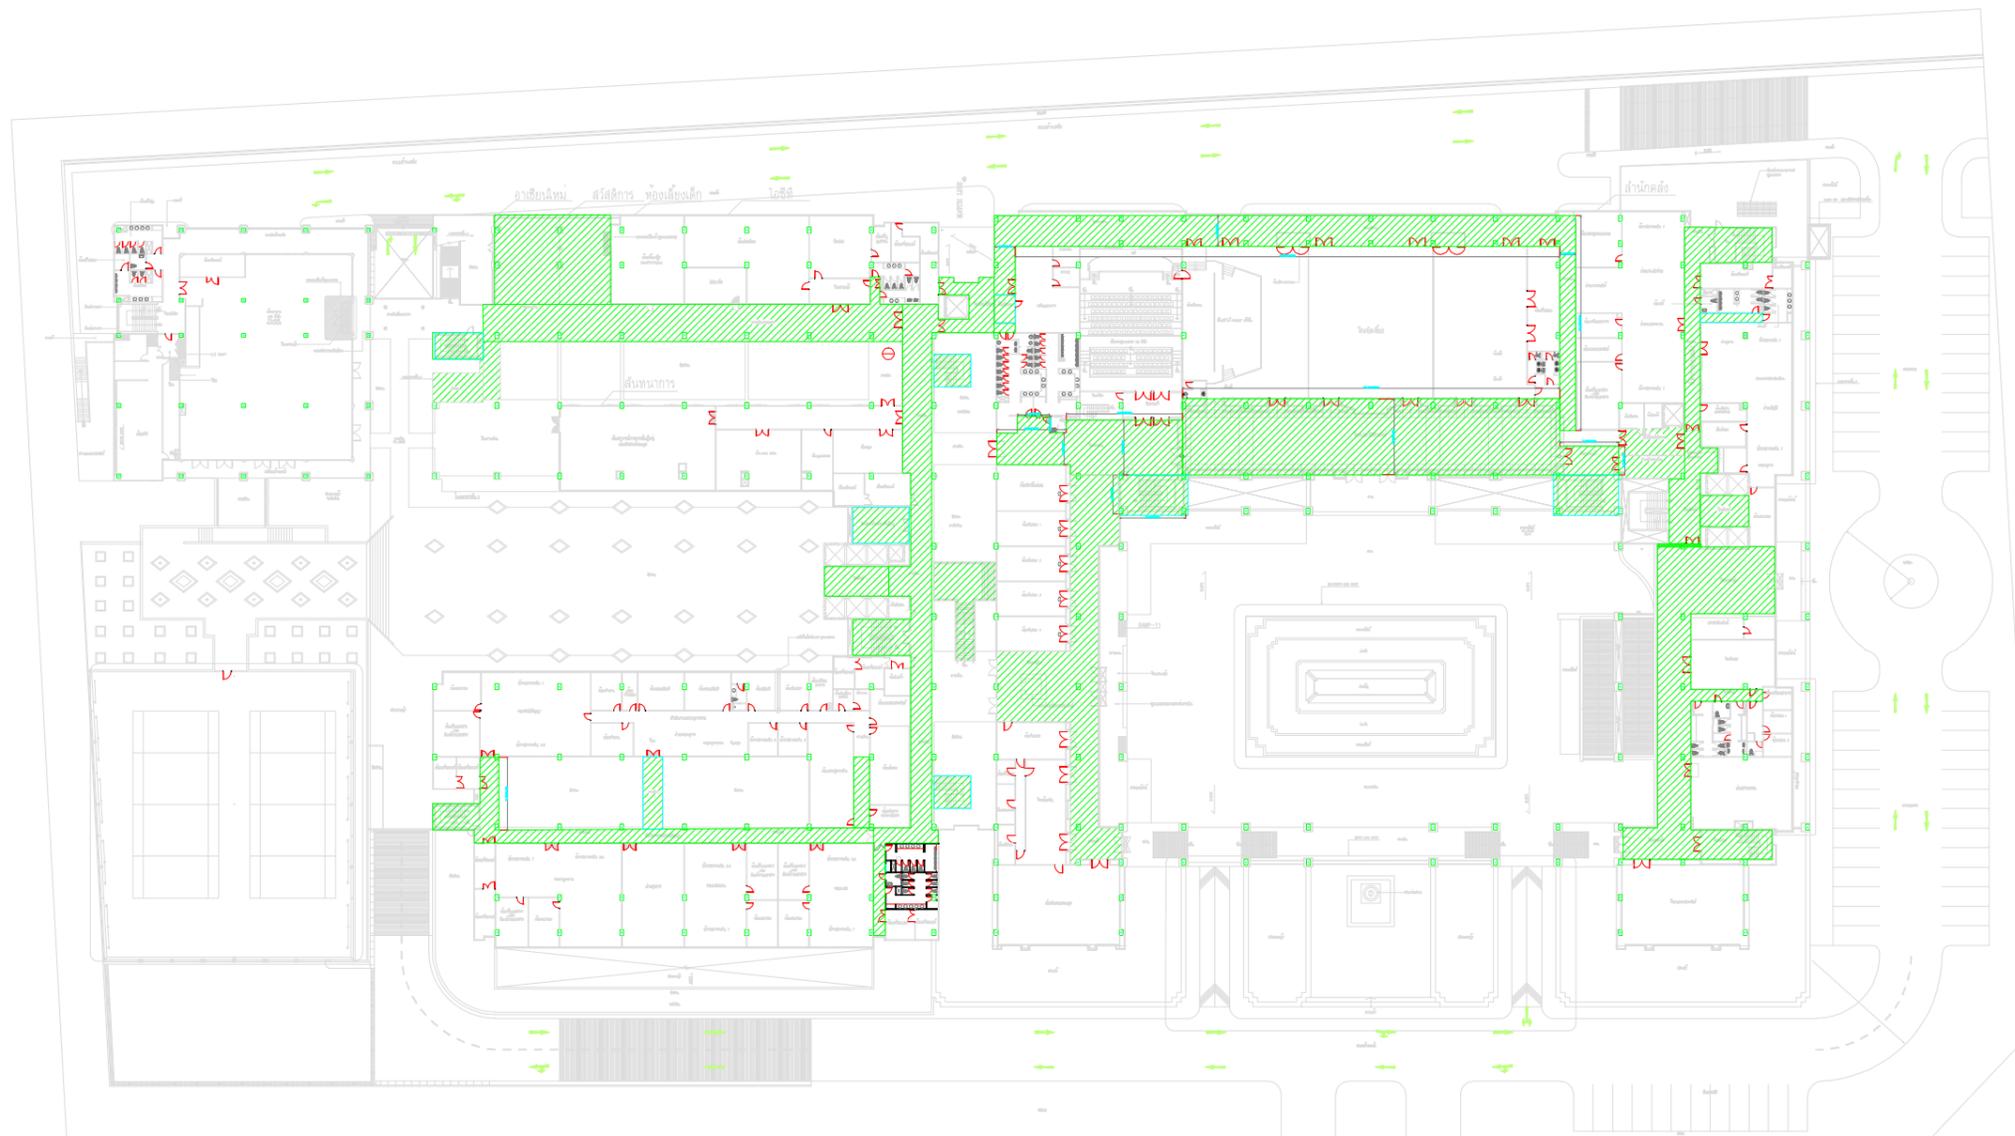

แปลนพื้นชั้นล่าง  
SCALE 1 : 300

ทศพร  
สถาปัตย์  
[Signature]

DRAWN BY : ศุภชาติ จุรังศรีสิน	DATE : 30/JUN/1999
CHECKED BY :	DATE : 30/JUN/1999
APPROVED BY :	DATE :

REVISION	ITEM	DESCRIPTION	DATE

TITLE :

SCALE  
1 : 300

DRAWING NO.  
AR-1-06



กระทรวงการต่างประเทศ  
ถนนศรีอยุธยา กรุงเทพมหานคร

**AS-BUILT DRAWING**

OWNER  
กรมการต่างประเทศ

DESIGNER  
บริษัท สยามบีอี ๕๑ จำกัด

CONSULTANT  
บริษัท สยามบีอี ๕๑ จำกัด

CONTRACTOR  
บริษัท ซีบีเอส เอ็นจิเนียริ่ง แอนด์ คอนสตรัคชั่น จำกัด (มหาชน)


DRAWN BY : สุชาติ ใจดีเยี่ยม	DATE : 30/11/1999
CHECKED BY :	DATE : 30/11/1999
APPROVED BY :	DATE :

REVISION	ITEM	DESCRIPTION	DATE

TITLE :  
**แปลนพื้นที่ 2**

SCALE  
**1 : 250**

DRAWING NO.  
**AR-1-09**

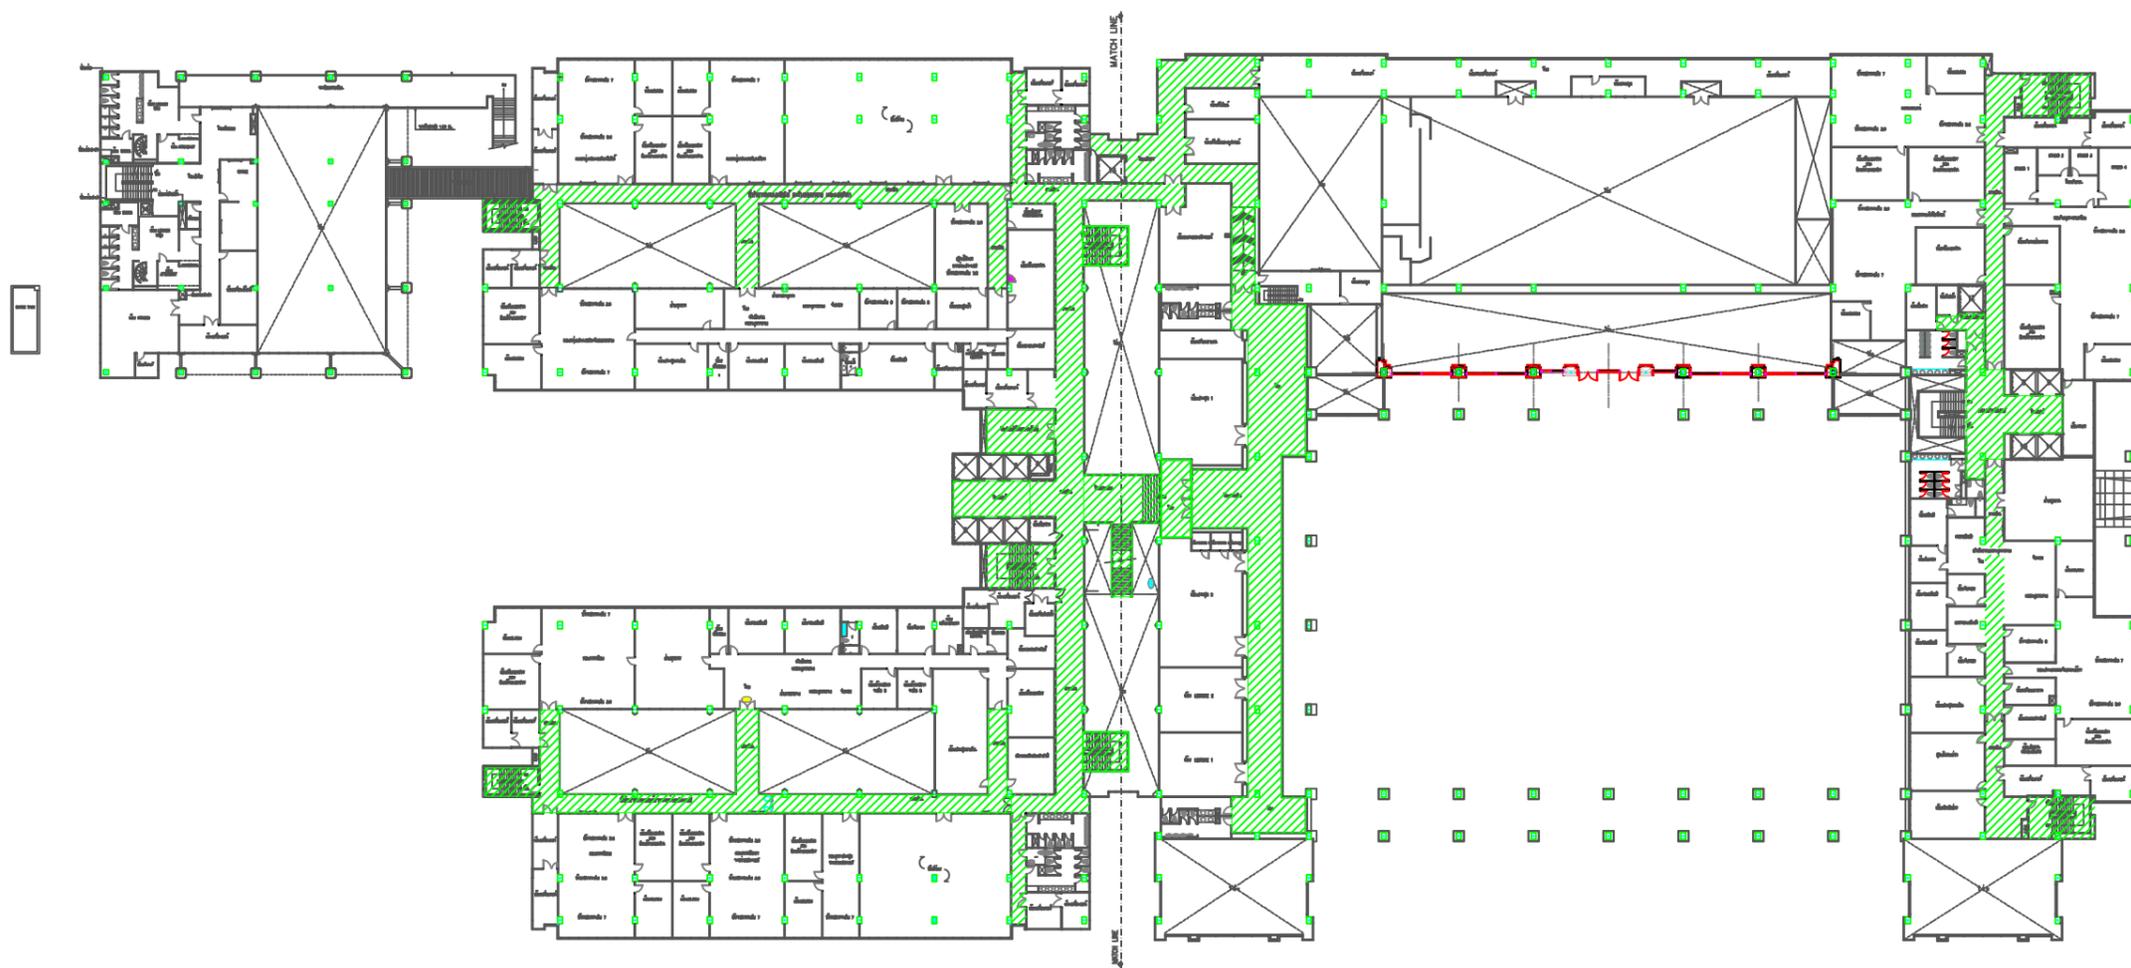

แปลนพื้นที่ 2

ทอจนา  
สร้อยกา  
*[Signature]*



กระทรวงการต่างประเทศ  
ถนนศรีอยุธยา กรุงเทพมหานคร

**AS-BUILT DRAWING**

OWNER  
กรมการต่างประเทศ

DESIGNER  
บริษัท สยามบี ๑๑ จำกัด

CONSULTANT  
บริษัท สยามบี ๑๑ จำกัด

CONTRACTOR  
บริษัท ซีอีเอส เอ็นจิเนียริ่ง แอนด์ คอนสตรัคชั่น จำกัด (มหาชน)


DRAWN BY : สุชาติ ใจดีเยี่ยม	DATE : 30 / JUN / 1999
CHECKED BY :	DATE : 30 / JUN / 1999
APPROVED BY :	DATE :

REVISION	ITEM	DESCRIPTION	DATE

TITLE :  
**แปลนพื้นที่ 3**

SCALE  
**1 : 250**

DRAWING NO.  
**AR-1-12**

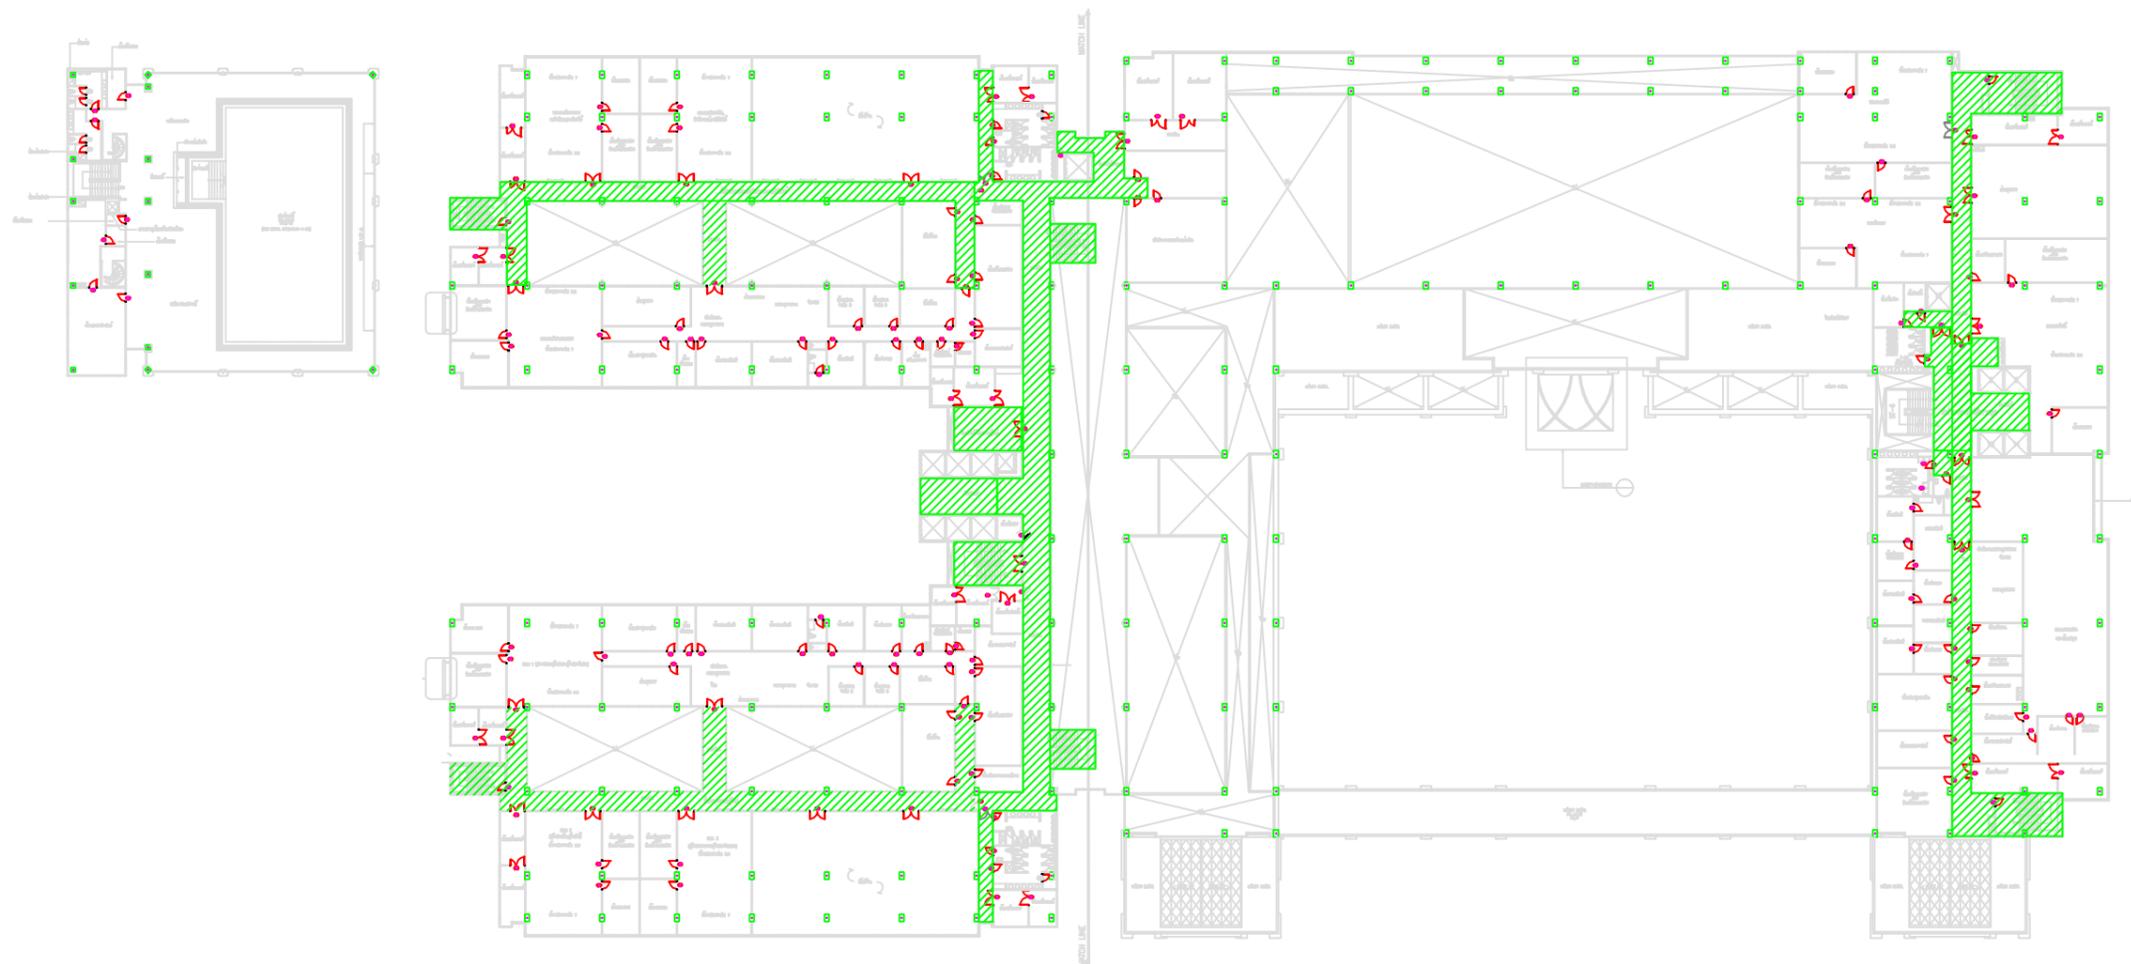

แปลนพื้นที่ 3  
SCALE 1 : 250

ทราจนา  
ธโรภา  
*[Signature]*



กระทรวงการต่างประเทศ  
ถนนศรีอยุธยา กรุงเทพมหานคร

**AS-BUILT DRAWING**

OWNER  
กรมการต่างประเทศ

DESIGNER  
บริษัท สยามบีอีซี จำกัด

CONSULTANT  
บริษัท สยามบีอีซี จำกัด

CONTRACTOR  
บริษัท ซีอีเอส เอ็นจิเนียริ่ง แอนด์ คอนสตรัคชั่น จำกัด (มหาชน)

DRAWN BY : สุชาติ ใจดีเยี่ยม      DATE : 30 / JUN / 1999

CHECKED BY :      DATE : 30 / JUN / 1999


APPROVED BY :      DATE :

REVISION	ITEM	DESCRIPTION	DATE

TITLE :  
**แปลนพื้นที่ 4**

SCALE :  
**1 : 250**

DRAWING NO.  
**AR-1-15**

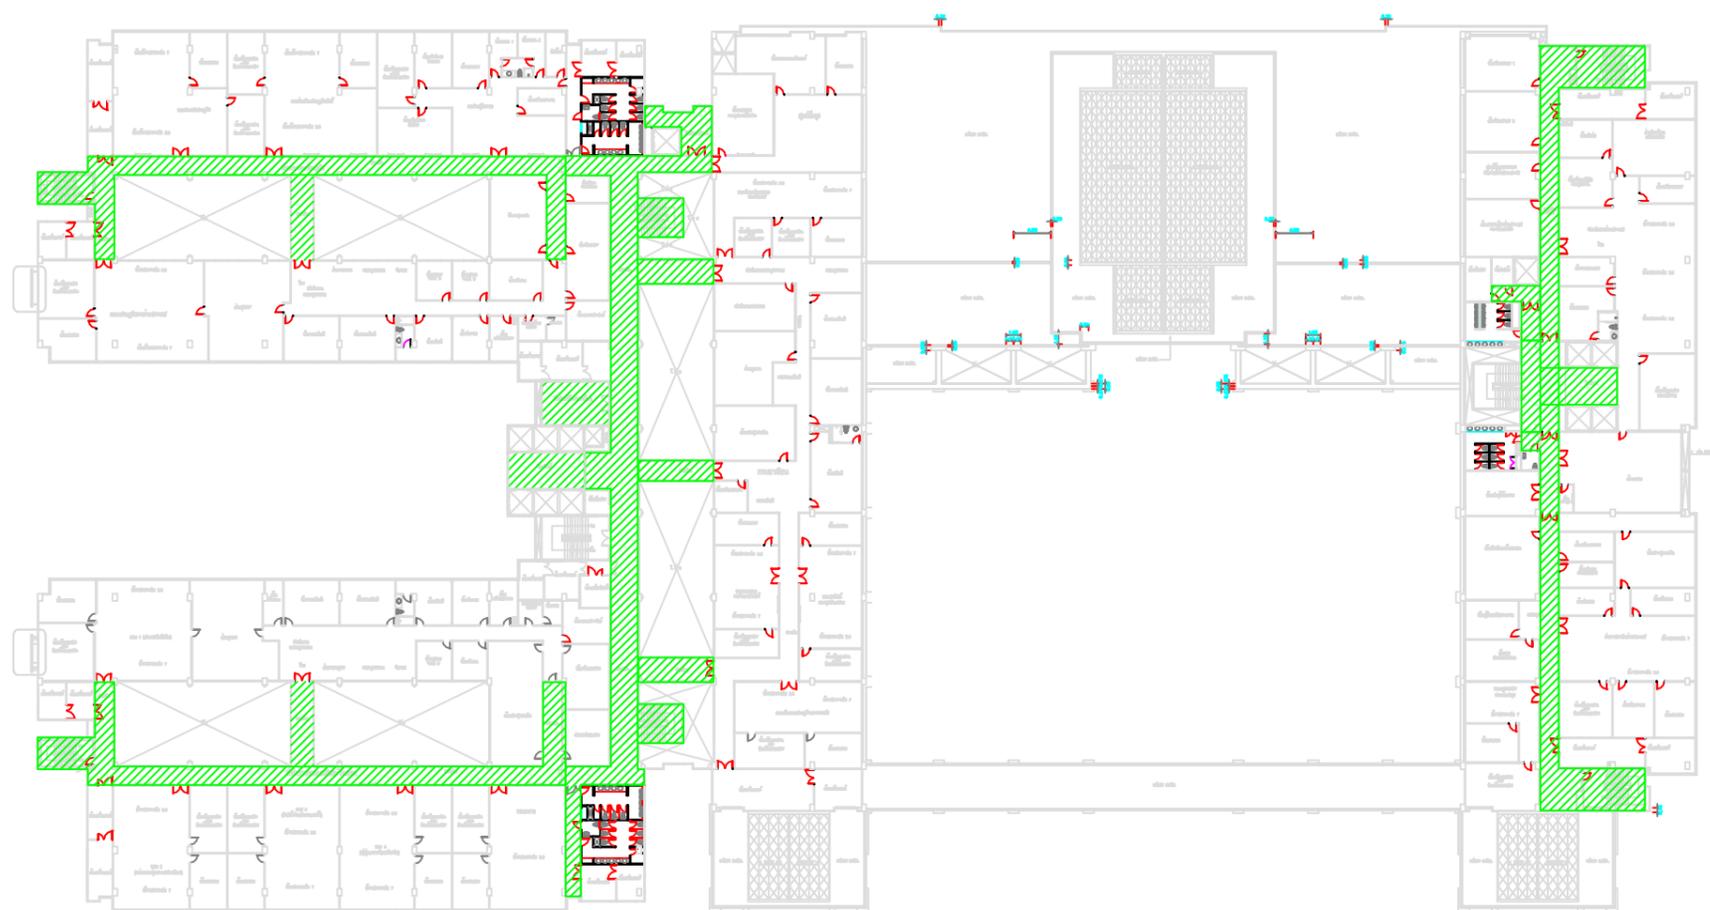

แปลนพื้นที่ 4


ทอจนา  
ธำชกา  
*[Signature]*



กระทรวงการต่างประเทศ  
ถนนศรีอยุธยา กรุงเทพมหานคร

AS-BUILT DRAWING

OWNER	กระทรวงการต่างประเทศ
DESIGNER	บริษัท สยามอีซี จำกัด
CONTRACTOR	บริษัท สยามอีซี จำกัด
CONTRACT NO.	บริษัท ซี-โอบี เอ็นจิเนียริ่ง แอนด์ คอนสตรัคชั่น จำกัด (มหาชน)

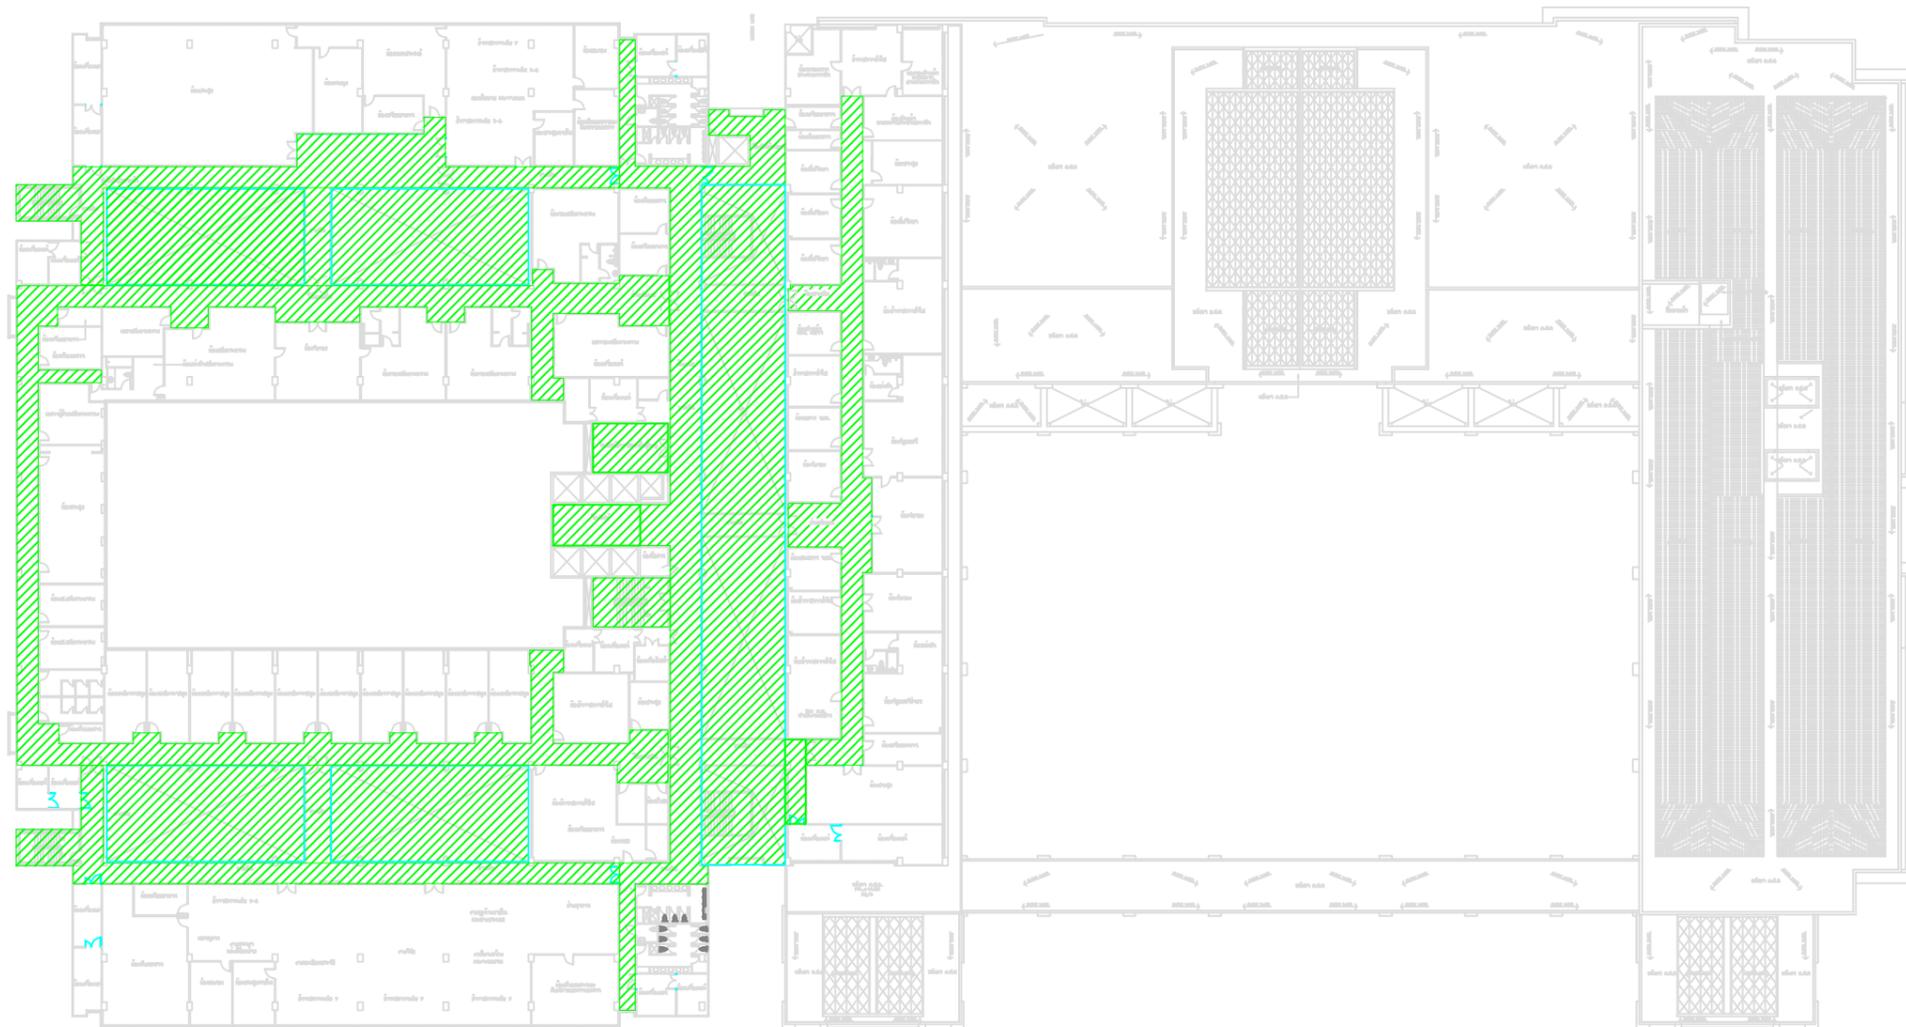

แปลนพื้นที่ 5

มยุรฉัตร  
สถาปัตย์  
*[Signature]*

DRAWN BY :	มยุรฉัตร จิตนามณีรัตน์	DATE :	15 / Jun / 2008
CHECKED BY :		DATE :	
APPROVED BY :		DATE :	

ITEM	DESCRIPTION	DATE

TITLE :	แปลนพื้นที่ 5
SCALE :	NOT TO SCALE
DRAWING NO. :	AR-1-18