

โครงการงานปรับปรุงระบบปรับอากาศและระบายอากาศ อาคารที่ทำการกระทรวงการต่างประเทศ (ถนนศรีอยุธยา)

งบประมาณ 105 ล้านบาท

แบบแสดงพื้นที่ปรับปรุงระบบปรับอากาศ

.......... ประธานกรรมการ
.......... กรรมการ
.......... กรรมการและเลขานุการ
.......... กรรมการ




Basement

ประธานกรรมการ.....กรรมการ.....กรรมการ.....
กรรมการ.....กรรมการ.....กรรมการ.....

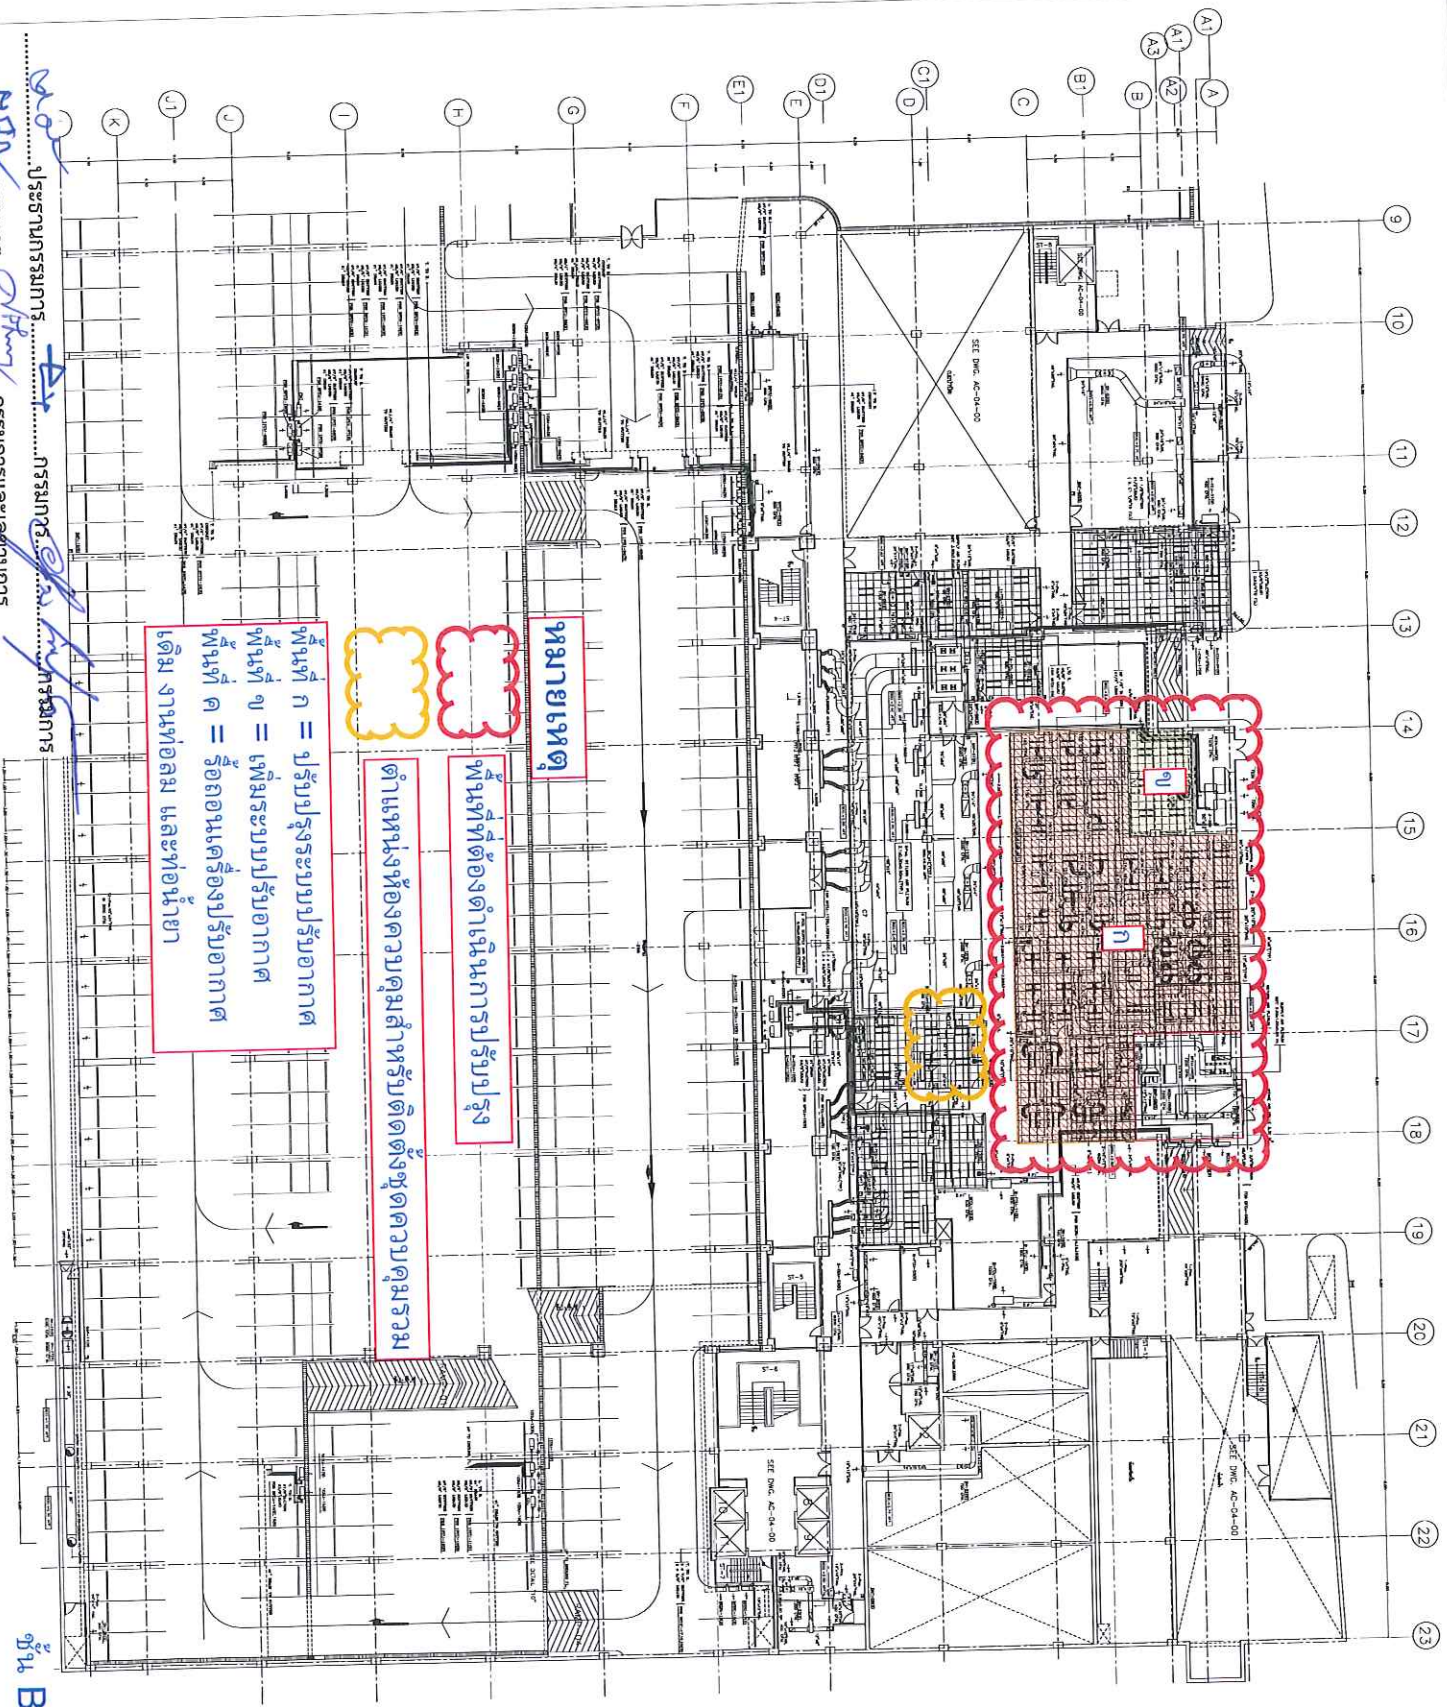




DRAWN BY : _____	DATE : _____
---------------------	-----------------

CHIEFED BY :	DATE :
--------------	--------

APPROVED BY :	DATE :
---------------	--------

[illegible]

ITEM	DESCRIPTION	DATE
------	-------------	------

[illegible]

--	--

--	--

[illegible][illegible]

FILE


5	1
4	2
3	3
2	4
1	5

1 : 150

AC-07-00

--	--	--


ได้แก่


E

วอ ประธานกรรมการ
P.P. กรรมการ
H.P. กรรมการและเลขาธิการ



AS-BUILT DRAWING

DATE: _____
DRAWN BY: _____
CHECKED BY: _____
APPROVED BY: _____

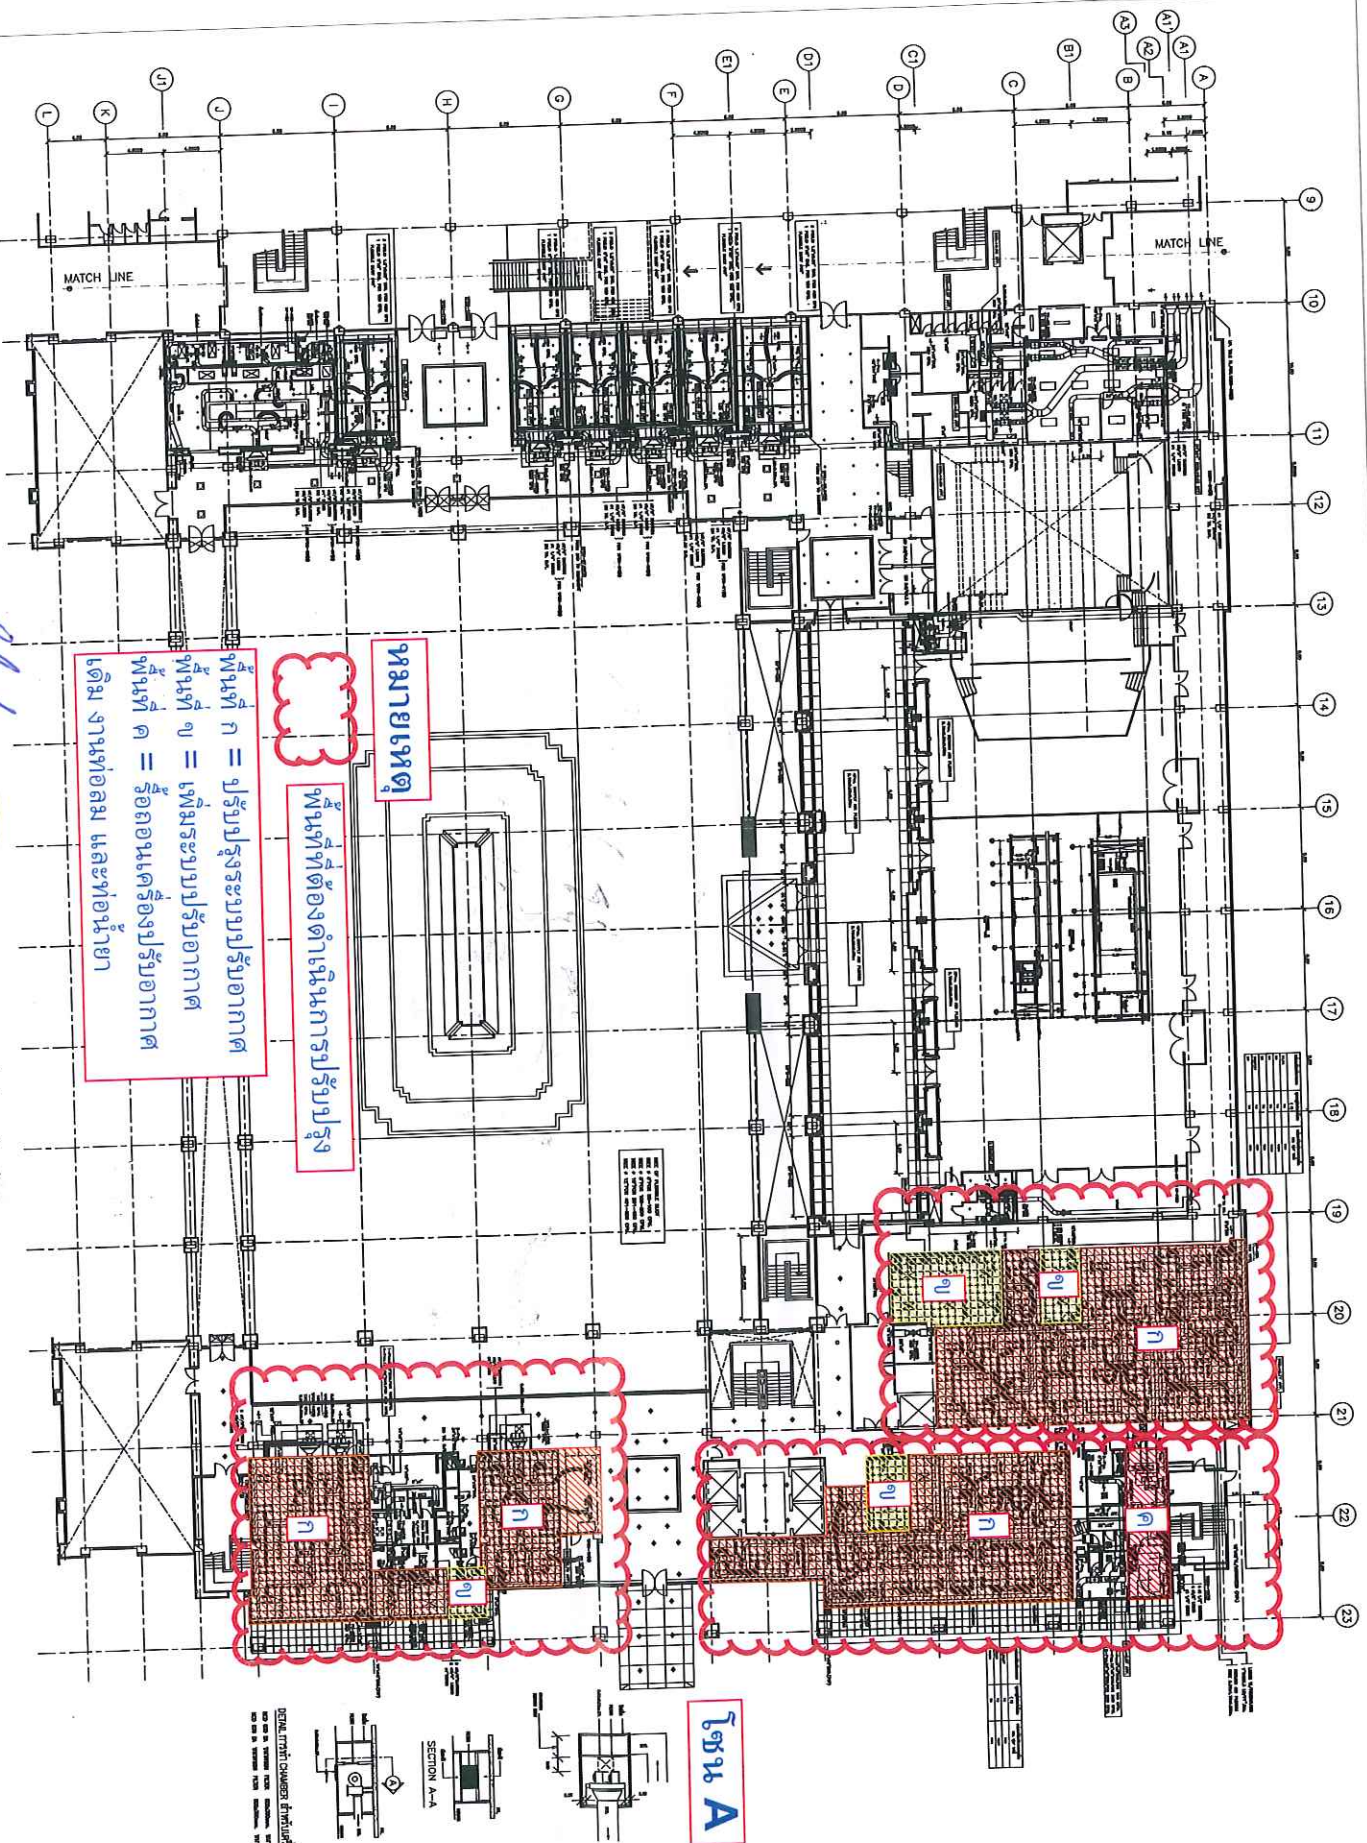



พื้นที่ที่ต้องดำเนินการปรับปรุง

พื้นที่ ก = ปรับปรุงระบบปรับอากาศ
พื้นที่ ข = เพิ่มระบบปรับอากาศ
พื้นที่ ค = รื้อถอนเครื่องปรับอากาศเดิม งานท่อลม และท่อน้ำยา

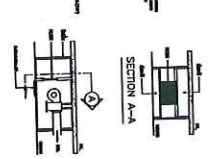

DRAWN BY: _____
CHECKED BY: _____
APPROVED BY: _____

NO.	REVISION	DATE
1	1 : 150	

AC-08-00


งานปรับปรุงอาคาร
ชื่อโครงการ
ชื่ออาคาร
ชื่อผู้จัดทำ
ชื่อผู้ตรวจสอบ
ชื่อผู้ควบคุมงาน

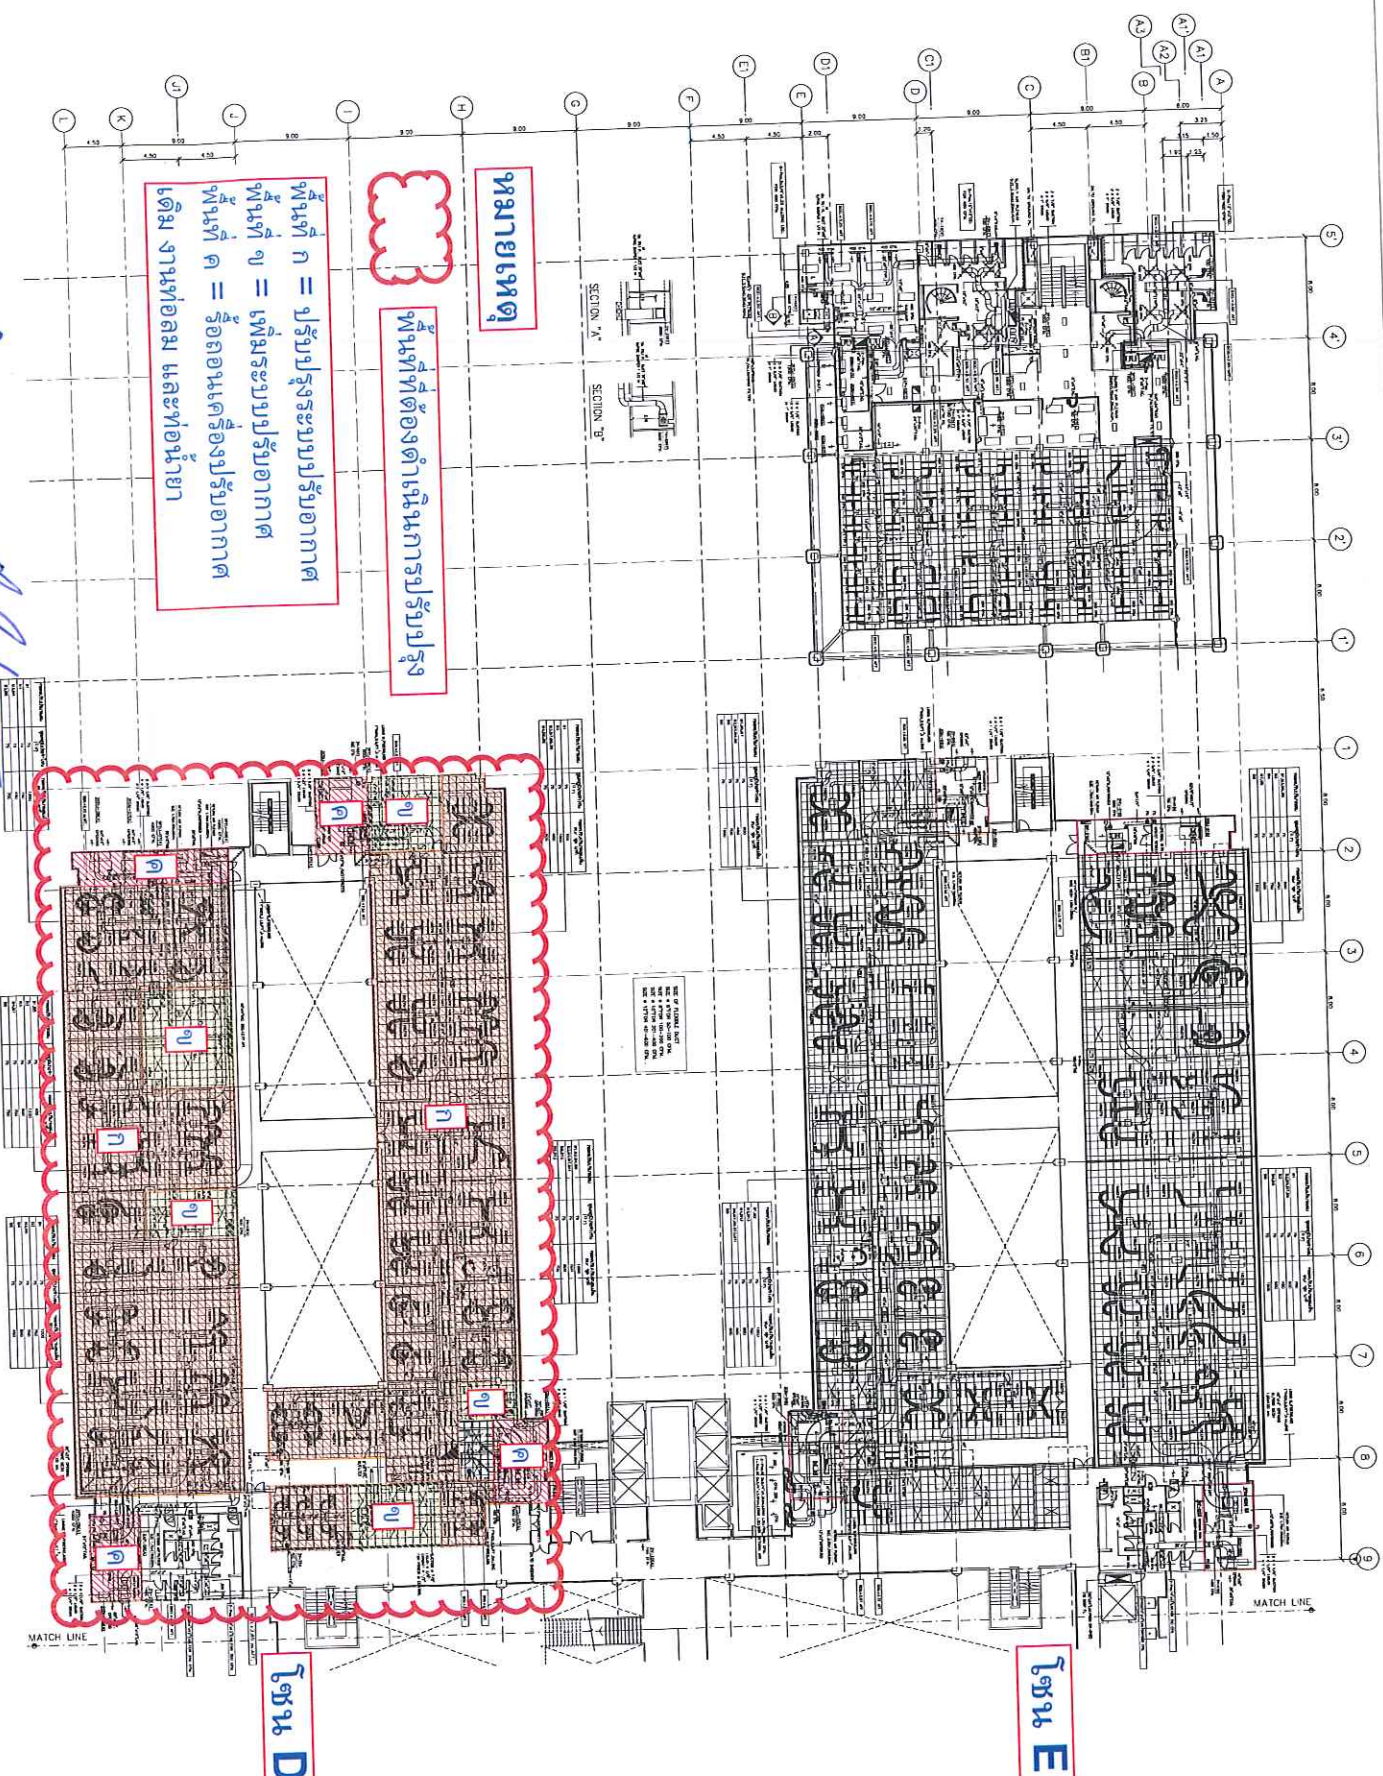

หมายเหตุ

พื้นที่ที่ต้องดำเนินการปรับปรุง

พื้นที่ ก = ปรับปรุงระบบปรับอากาศ
พื้นที่ ข = เพิ่มระบบปรับอากาศ
พื้นที่ ค = รื้อถอนเครื่องปรับอากาศ
เดิม งานซ่อม และท่อน้ำยา

โซน D

โซน E

ประธานกรรมการ
กรรมการ
กรรมการและเลขานุการ

ระบบปรับอากาศและระบบปรับอากาศส่วน 2 (ส่วนที่ 1)


REVISION		
NO.	SECTION	DATE
1		
2		
SCALE
1 : 150
AC-09-00

ปริญญ์ รุ่งอรุณ
2FCU/CDU-18(B)
2FCU/CDU-08(C)

โซน C

โซน B

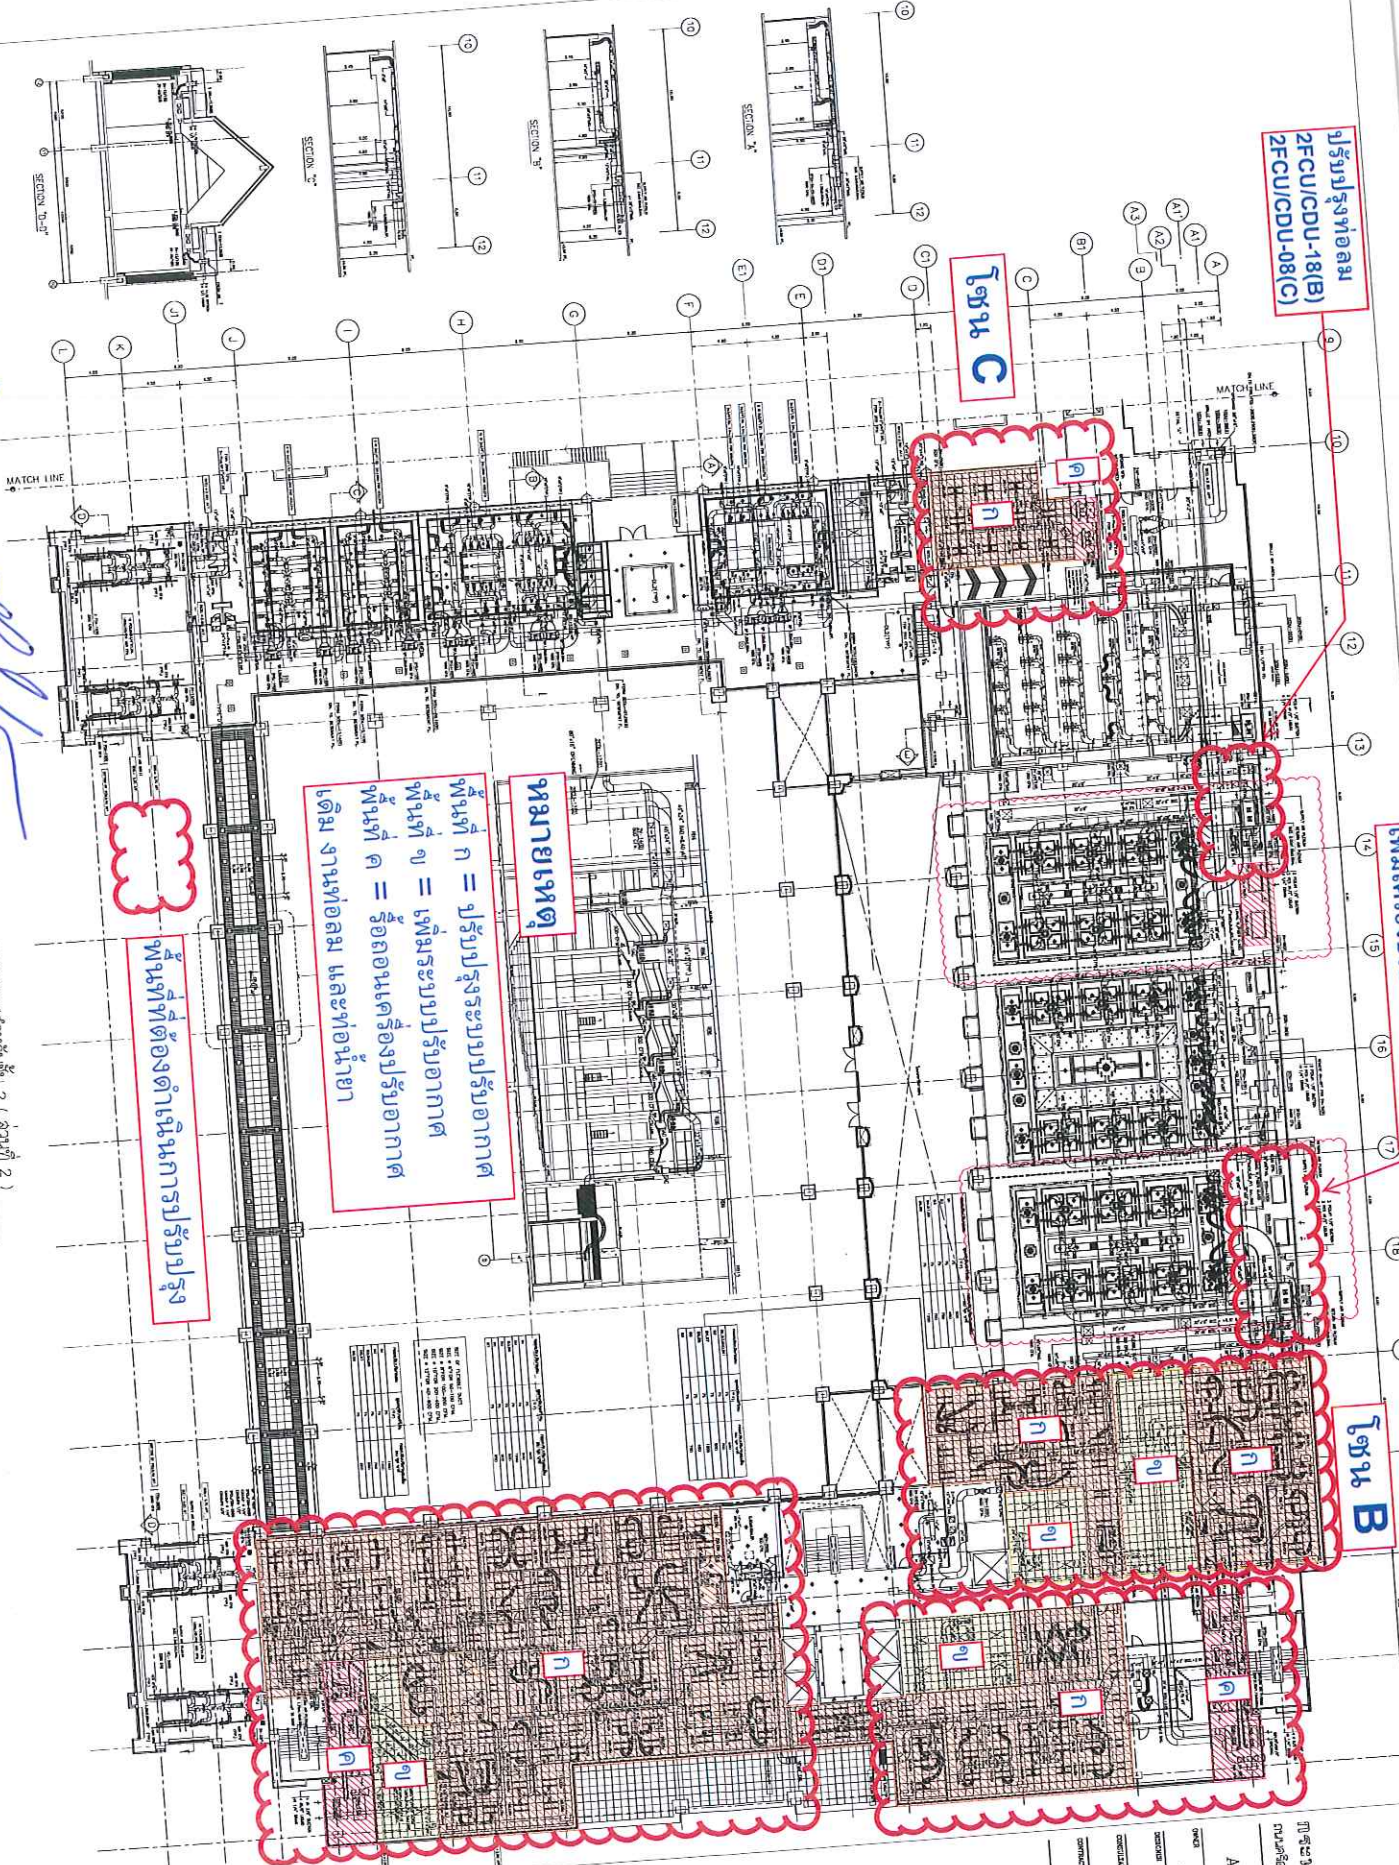

หมายเหตุ

พื้นที่ ค = รื้อถอนเครื่องปรับอากาศ
เดิม งานท่อลม และท่อน้ำยา

พื้นที่ที่ต้องดำเนินการปรับปรุง





AS-BUILT DRAWING


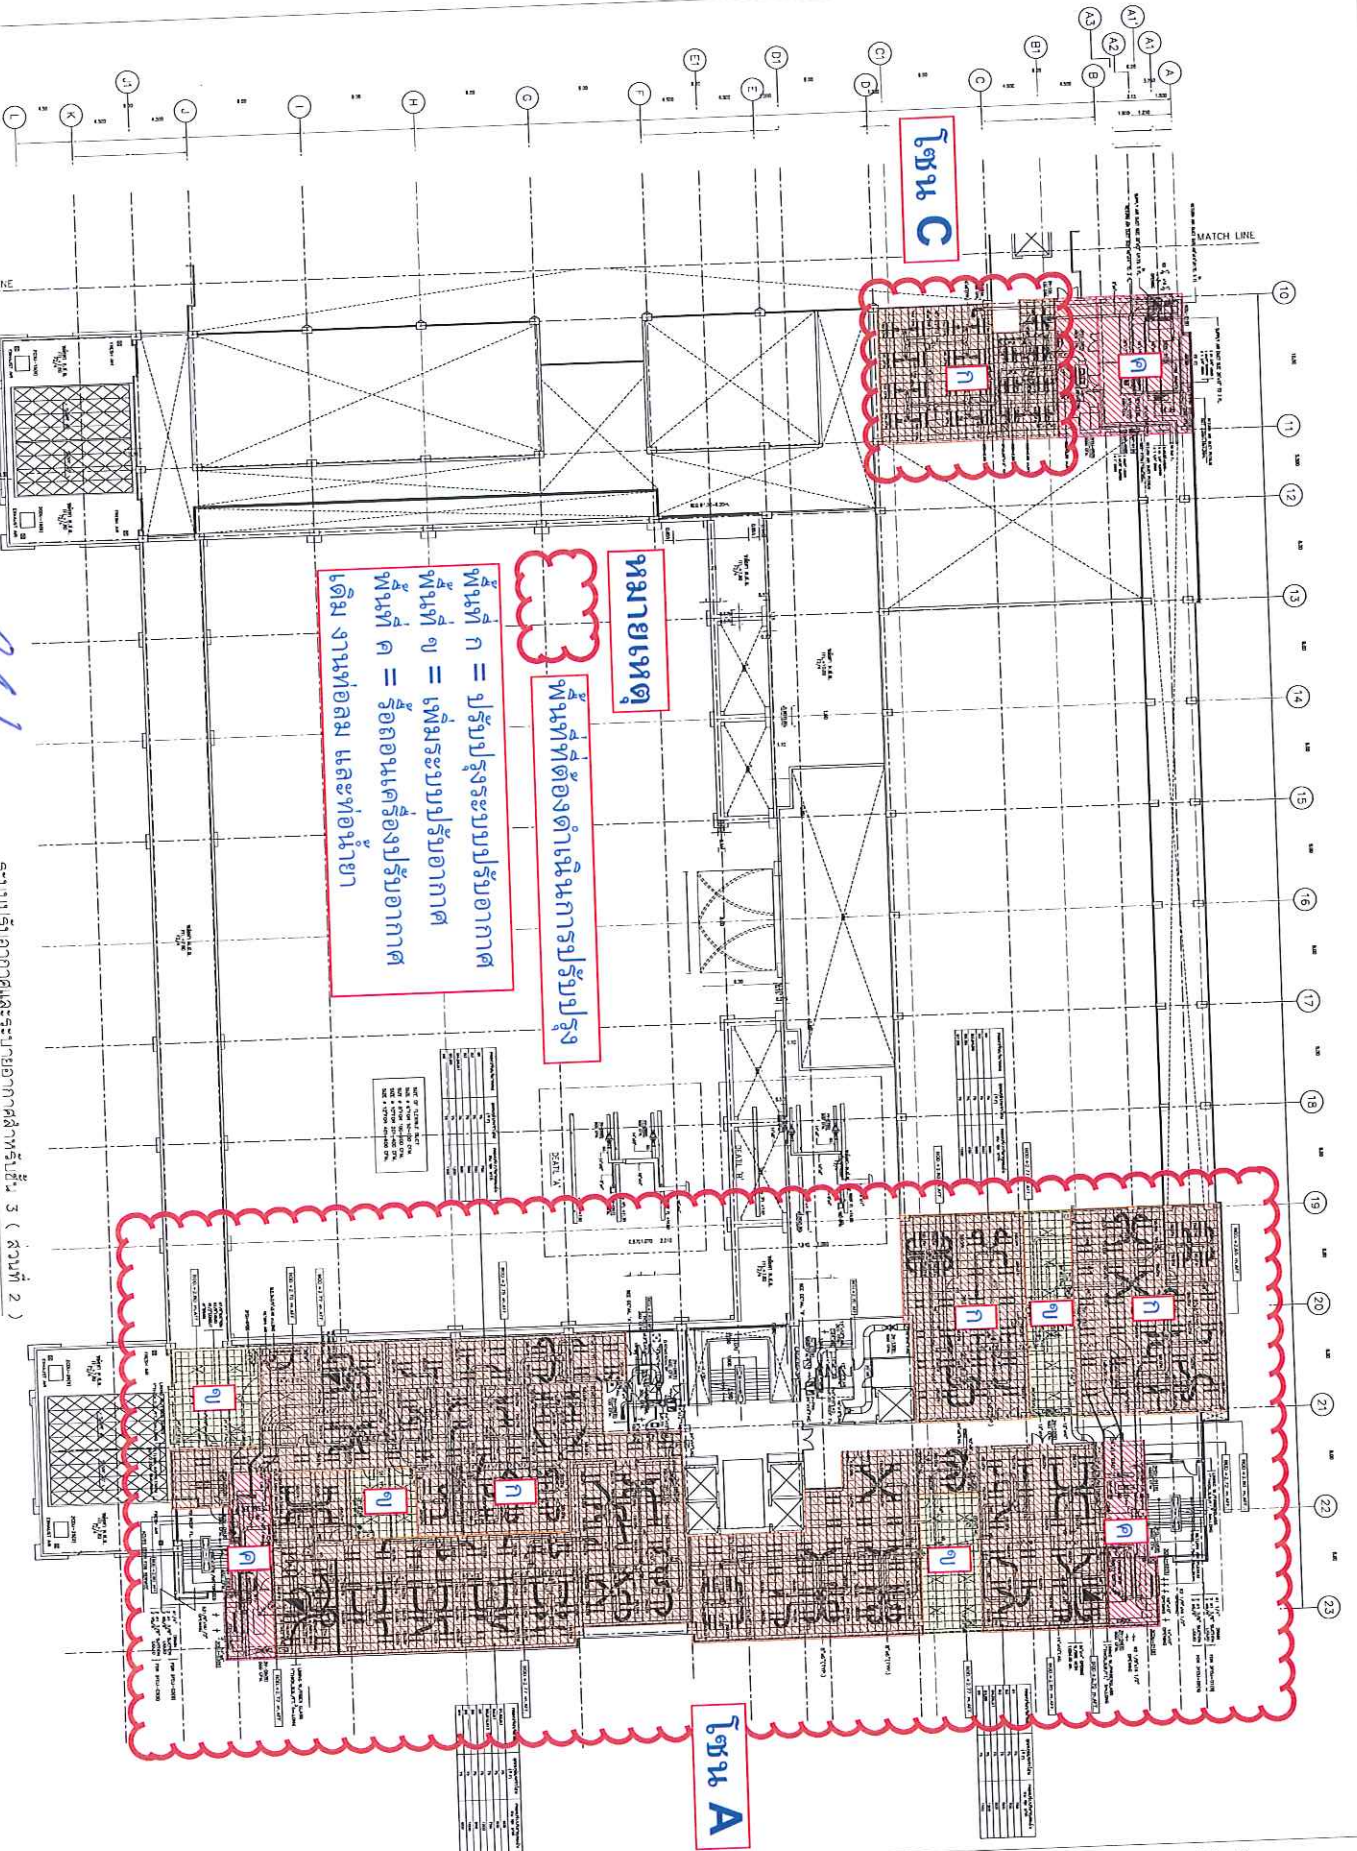

หมายเหตุ

พื้นที่ที่ต้องดำเนินการปรับปรุง

พื้นที่ ก = ปรับปรุงระบบปรับอากาศ
พื้นที่ ข = เพิ่มระบบปรับอากาศ
พื้นที่ ค = รื้อถอนเครื่องปรับอากาศเดิม งานท่อลม และท่อน้ำยา

โซน A

โซน C







[illegible]

AC-13-00

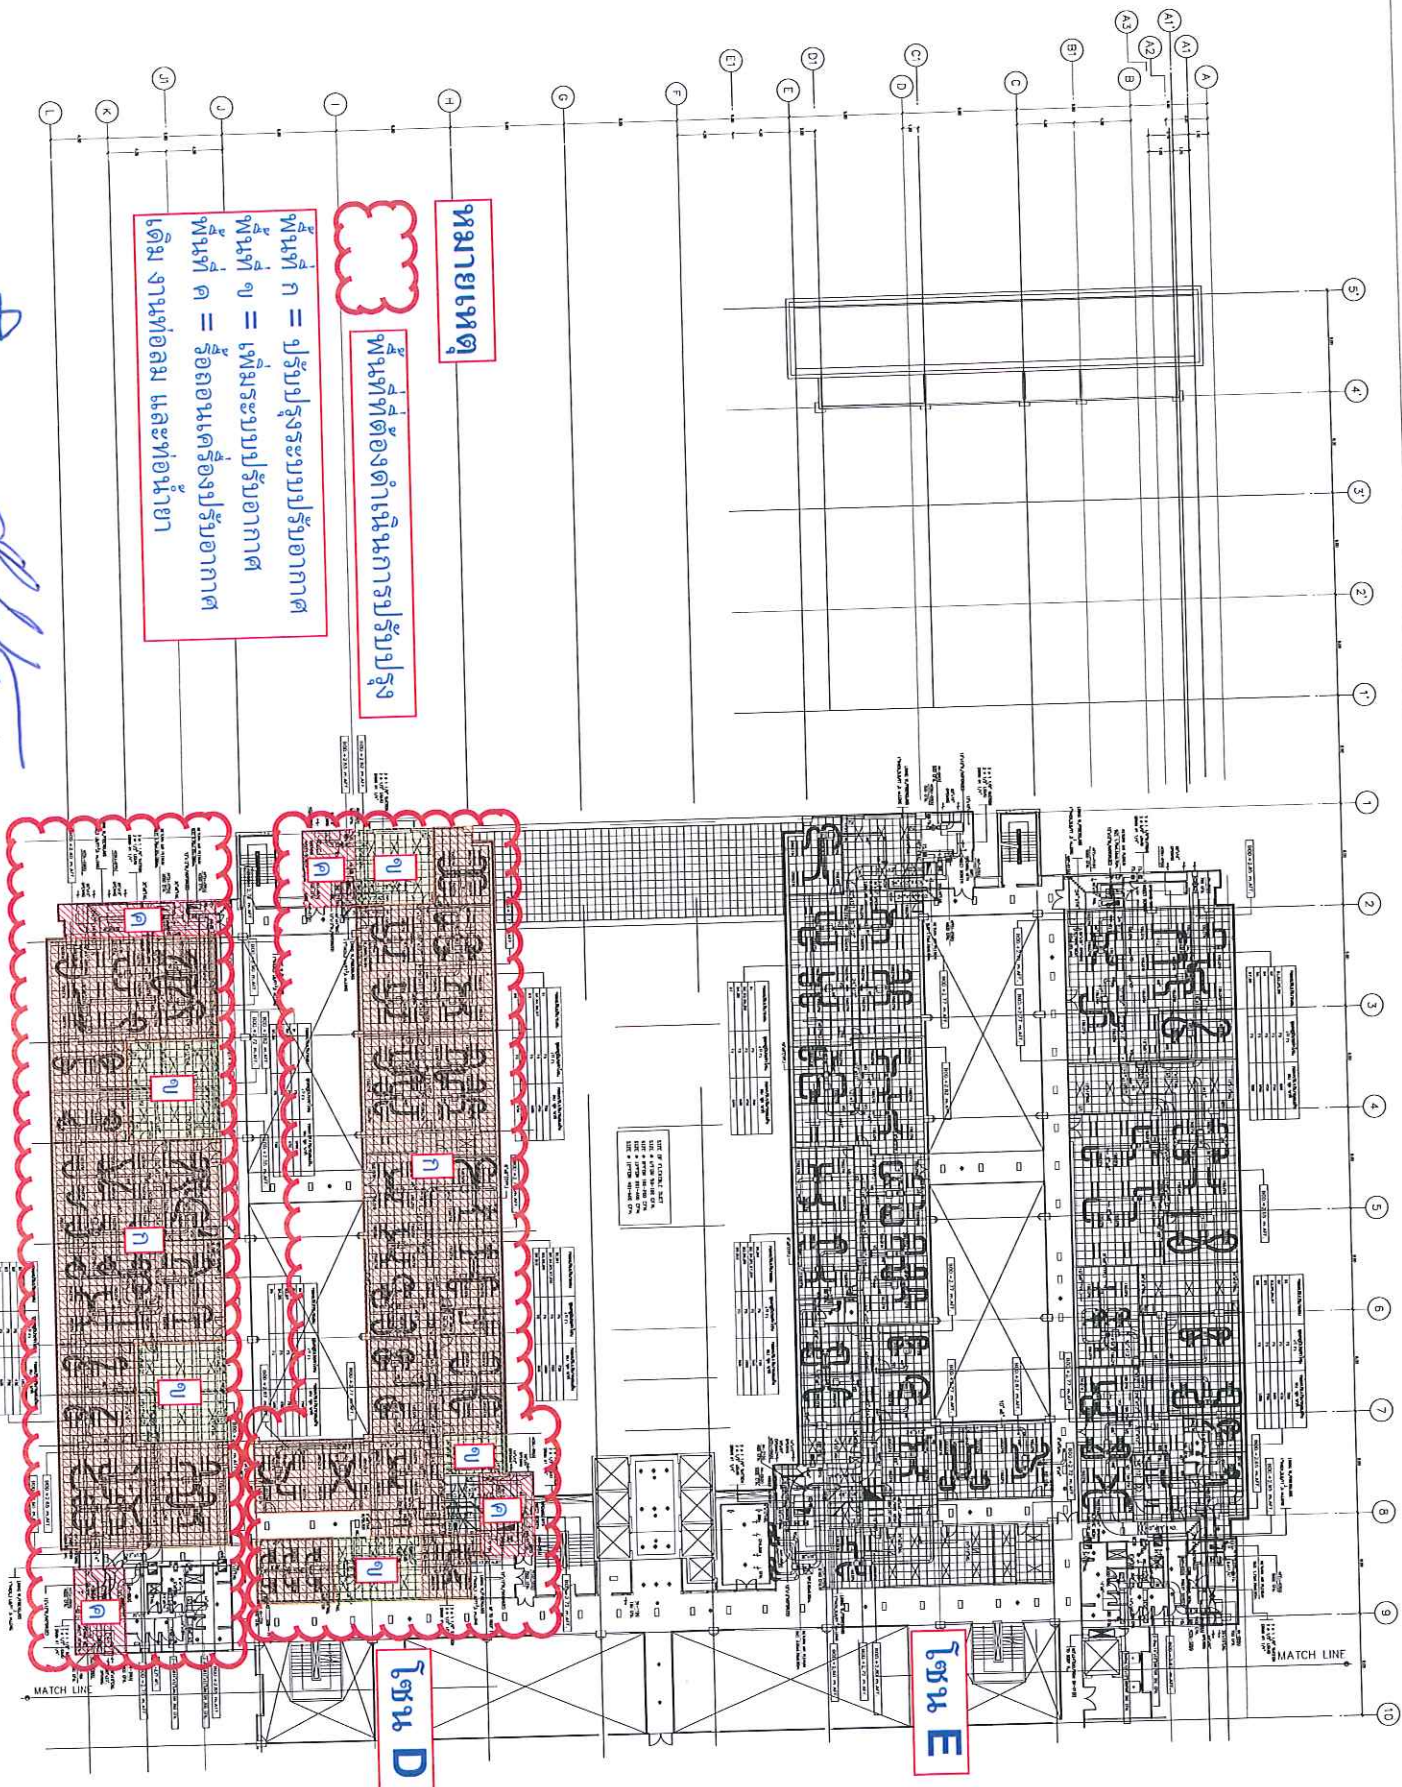



ประธานกรรมการ *Dr.* กรรมการ *Dr. Chaiyapong* กรรมการ
 กรรมการ *Dr. Nalin* กรรมการและเลขานุการ

[illegible]





AS-BUILT DRAWING

PROJECT :
DESIGNER :
CHECKER :
DATE :
DRAWN BY :
DATE :
APPROVED BY :
DATE :

SCALE :
1 : 150
SHEET NO :
AC-14-00

TITLE :
AS-BUILT DRAWING
SHEET NO :
AC-14-00

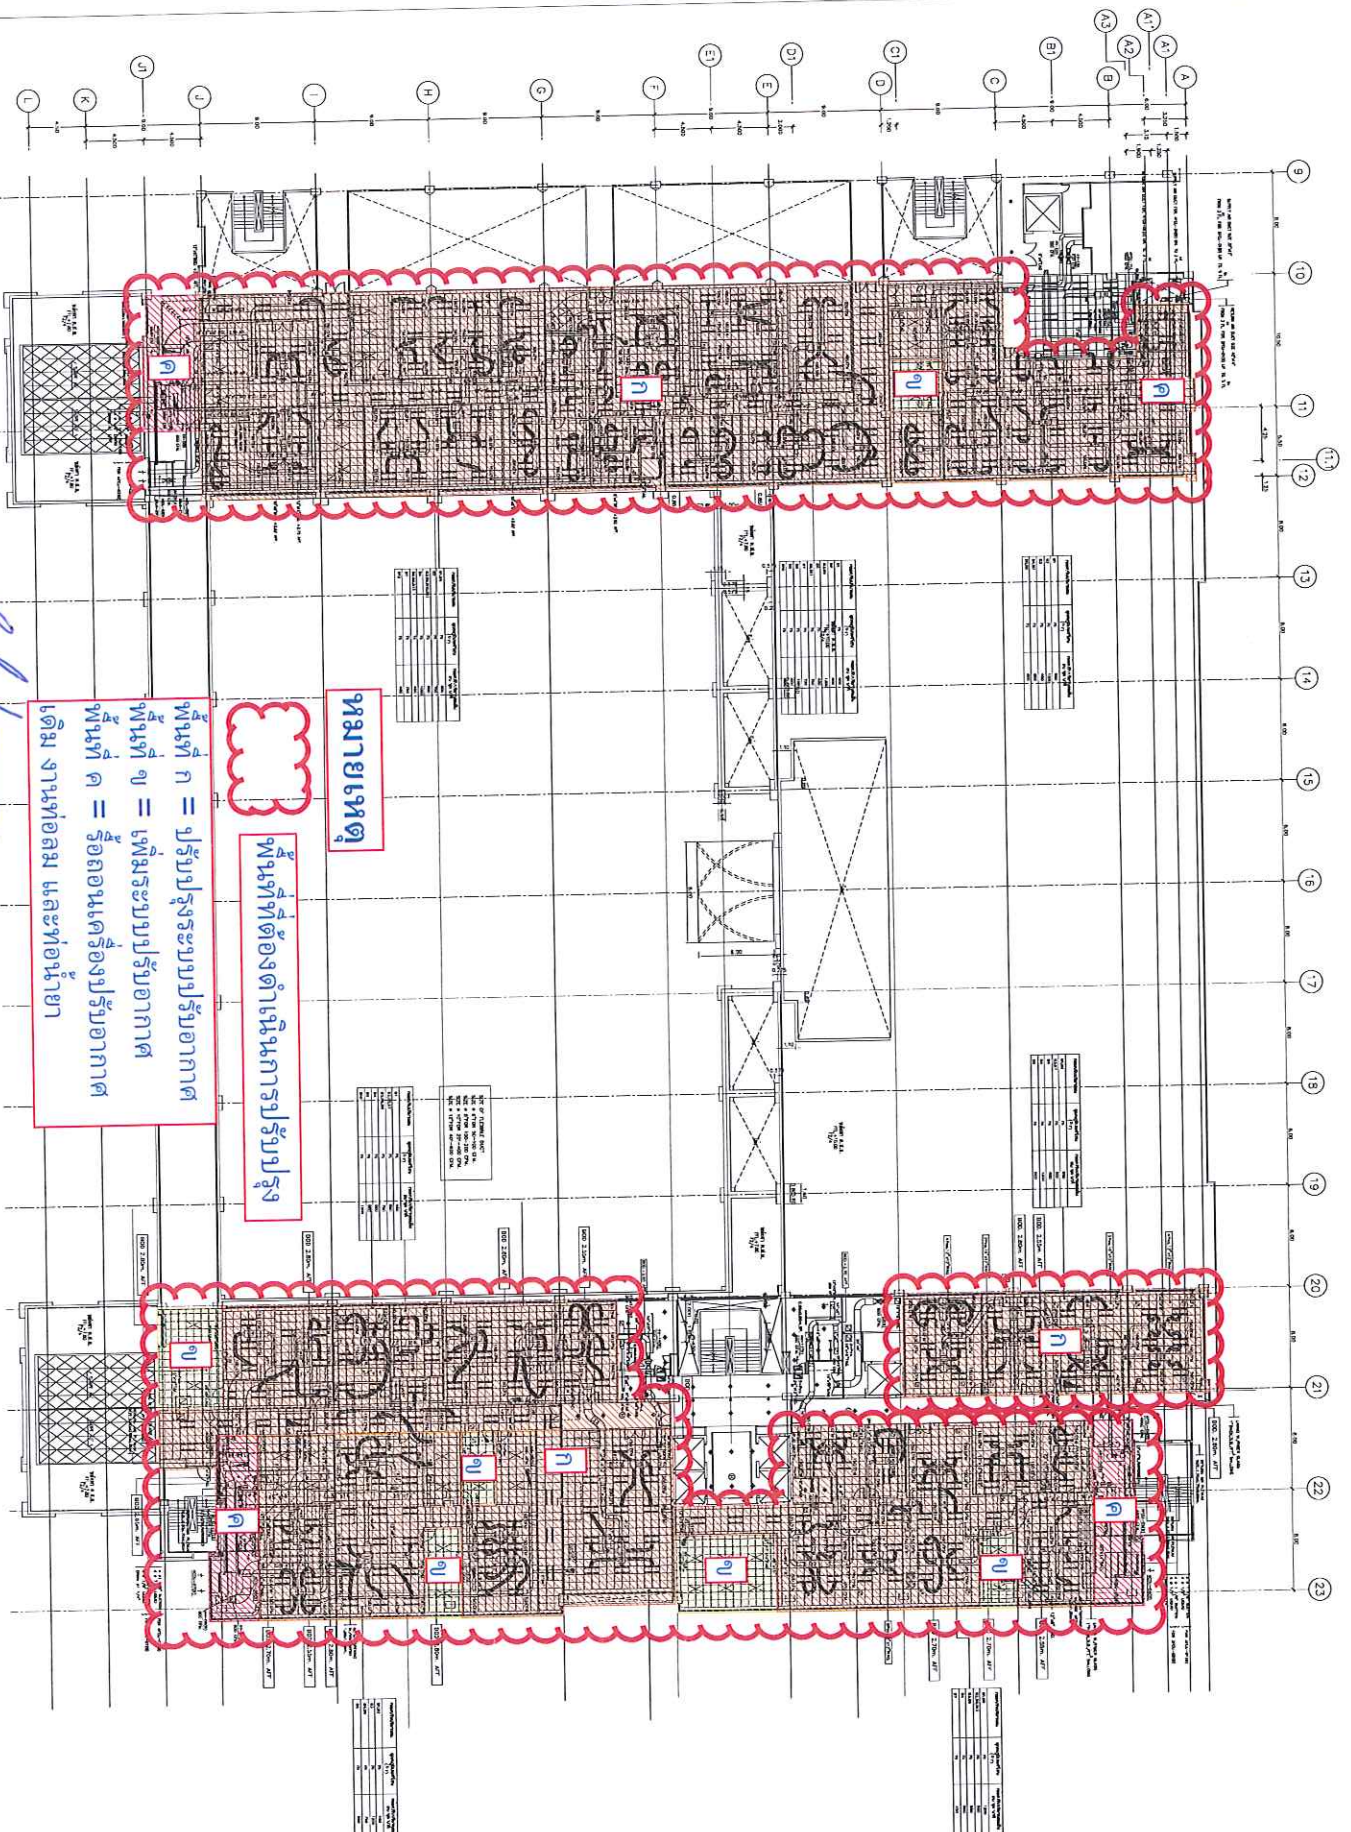

หมายเหตุ

พื้นที่ที่ต้องดำเนินการปรับปรุง

พื้นที่ ก = ปรับปรุงระบบปรับอากาศ
พื้นที่ ข = เพิ่มระบบปรับอากาศ
พื้นที่ ค = รื้อถอนเครื่องปรับอากาศ
เดิม งานท่อลม และท่อระบาย


- (1) ความสามารถตามกฎหมาย
- (2) ไม่เป็นบุคคลล้มละลาย
- (3) ไม่อยู่ระหว่างเลิกกิจการ
- (4) ไม่เป็นบุคคลซึ่งอยู่ระหว่างถูกระงับการยื่นข้อเสนอหรือทำสัญญากับหน่วยงานของรัฐไว้ชั่วคราว เนื่องจากเป็นผู้ที่ไม่ผ่านเกณฑ์การประเมินผลการปฏิบัติงานของผู้ประกอบการตามระเบียบที่รัฐมนตรีว่าการกระทรวงการคลังกำหนดตามที่ประกาศเผยแพร่ในระบบเครือข่ายสารสนเทศของกรมบัญชีกลาง
- (5) ไม่เป็นบุคคลซึ่งถูกระบุชื่อไว้ในบัญชีรายชื่อผู้ทำงานและได้แจ้งเวียนชื่อให้เป็นผู้ทำงานของหน่วยงานของรัฐในระบบเครือข่ายสารสนเทศของกรมบัญชีกลาง ซึ่งรวมถึงนิติบุคคลที่ผู้ทำงานเป็นหุ้นส่วนผู้จัดการ กรรมการผู้จัดการ ผู้บริหาร ผู้มีอำนาจในการดำเนินงานในกิจการของนิติบุคคลนั้นด้วย
- (6) มีคุณสมบัติและไม่มีลักษณะต้องห้ามตามที่คณะกรรมการนโยบายการจัดซื้อจัดจ้างและการบริหารพัสดุภาครัฐกำหนดในราชกิจจานุเบกษา
- (7) เป็นนิติบุคคลผู้มีอาชีพรับจ้างงานนั้น
- (8) ไม่เป็นผู้มีผลประโยชน์ร่วมกันกับผู้ยื่นข้อเสนอรายอื่นที่เข้ายื่นข้อเสนอให้แก่กระทรวงหรือไม่เป็นผู้กระทำการอันเป็นการขัดขวางการแข่งขันอย่างเป็นธรรม
- (9) ไม่เป็นผู้ได้รับเอกสิทธิ์หรือความคุ้มกัน ซึ่งอาจปฏิเสธไม่ยอมขึ้นศาลไทยเว้นแต่รัฐบาลของผู้ยื่นข้อเสนอได้มีคำสั่งให้สละเอกสิทธิ์และความคุ้มกันเช่นนั้น
- (10) ผู้ยื่นข้อเสนอต้องลงทะเบียนในระบบจัดซื้อจัดจ้างภาครัฐด้วยอิเล็กทรอนิกส์ (Electronic Government Procurement: e - GP) ของกรมบัญชีกลาง
- (11) ผู้ยื่นข้อเสนอซึ่งได้รับคัดเลือกเป็นคู่สัญญาต้องลงทะเบียนในระบบจัดซื้อจัดจ้างภาครัฐด้วยอิเล็กทรอนิกส์ (Electronic Government Procurement : e - GP) ของกรมบัญชีกลาง ตามที่คณะกรรมการ ป.ป.ช. กำหนด
- (12) ผู้ยื่นข้อเสนอต้องไม่อยู่ในฐานะเป็นผู้ไม่แสดงบัญชีรายรับรายจ่าย หรือแสดงบัญชีรายรับรายจ่ายไม่ถูกต้องครบถ้วนในสาระสำคัญ ตามที่คณะกรรมการ ป.ป.ช. กำหนด
- (13) ผู้ยื่นข้อเสนอซึ่งได้รับคัดเลือกเป็นคู่สัญญาต้องรับและจ่ายเงินผ่านบัญชีธนาคาร เว้นแต่การจ่ายเงินแต่ละครั้งซึ่งมีมูลค่าไม่เกินสามหมื่นบาทคู่สัญญาอาจจ่ายเป็นเงินสดก็ได้ ตามที่คณะกรรมการ ป.ป.ช. กำหนด

.....ประธานกรรมการกรรมการกรรมการ
.....กรรมการกรรมการและเลขานุการ