

ข้อกำหนดและรายละเอียด

โครงการยิงซิลิโคนกระจกและผนังกระเบื้องอาคารฝั่งคอร์ตลายไทย Zone C, D, E

อาคารกระทรวงการต่างประเทศ ถนนศรีอยุธยา

1. หลักการและเหตุผล

ด้วยในปีงบประมาณ 2562 สำนักจัดหาและบริหารทรัพย์สิน ได้ตั้งงบประมาณรายจ่ายประจำปี พ.ศ. 2562 งบลงทุน หมวดค่าที่ดินและสิ่งก่อสร้าง เพื่อดำเนินการยิงซิลิโคนกระจกและผนังกระเบื้องอาคารฝั่งคอร์ตลายไทย Zone C, D, E อาคารกระทรวงการต่างประเทศ ถนนศรีอยุธยา

บัดนี้ เพื่อให้การดำเนินงานเป็นไปตามแผนที่สำนักจัดหาและบริหารทรัพย์สิน เห็นควรดำเนินการ จัดหาผู้รับจ้างยิงซิลิโคนกระจกและผนังกระเบื้องอาคารฝั่งคอร์ตลายไทย Zone C, D, E อาคารกระทรวงการต่างประเทศ ถนนศรีอยุธยา ดังกล่าวในปีงบประมาณ 2562

2. วัตถุประสงค์

ด้วยกระทรวงการต่างประเทศ ได้มีการซ่อมแซมและยิงซิลิโคนกระจก ผนังกระเบื้อง อาคารกระทรวงการต่างประเทศ ถนนศรีอยุธยา โดยใช้ผลิตภัณฑ์ซิลิโคน Dow Corning เนื่องจากเป็นผลิตภัณฑ์ที่ใช้กระจกและผนัง กระเบื้องได้ดี ยึดหยุ่นสูงเมื่อแห้ง ไม่มีกรดกัดกร่อนคอนกรีตหรือโลหะ ทนต่อสภาพอากาศและสิ่งแวดล้อม ดังนั้น เพื่อให้การยิงซิลิโคนกระจกและผนังกระเบื้องอาคารฝั่งคอร์ตลายไทย Zone C, D, E สามารถใช้งานได้อย่างมีประสิทธิภาพอย่างต่อเนื่อง กระทรวงฯ จึงจำเป็นต้องใช้ผลิตภัณฑ์ซิลิโคน Dow Corning ในการดำเนินงานดังกล่าวข้างต้น

3. คุณสมบัติผู้เสนอราคา

3.1 มีความสามารถตามกฎหมาย

3.2 ไม่เป็นบุคคลล้มละลาย

3.3 ไม่อยู่ระหว่างเลิกกิจการ

3.4 ไม่เป็นบุคคลซึ่งอยู่ระหว่างถูกระงับการยื่นขอเสนอหรือทำสัญญากับหน่วยงานของรัฐไว้ชั่วคราวเนื่องจาก เป็นผู้ที่ไม่ผ่านเกณฑ์การประเมินผลการปฏิบัติงานของผู้ประกอบการตามระเบียบที่รัฐมนตรีว่าการกระทรวงการคลังกำหนด ตามที่ประกาศเผยแพร่ในระบบเครือข่ายสารสนเทศของกรมบัญชีกลาง

3.5 ไม่เป็นบุคคลซึ่งถูกระบุชื่อไว้ในบัญชีรายชื่อผู้ทำงานและได้แจ้งเวียนชื่อให้เป็นผู้ทำงานของ หน่วยงานของรัฐของรัฐในระบบเครือข่ายสารสนเทศของกรมบัญชีกลาง ซึ่งรวมถึงนิติบุคคลที่ผู้ทำงานเป็นหุ้นส่วน ผู้จัดการ กรรมการผู้จัดการ ผู้บริหาร ผู้มีอำนาจในการดำเนินงานในกิจการของนิติบุคคลนั้นด้วย

3.6 มีคุณสมบัติและไม่มีลักษณะต้องห้ามตามที่คณะกรรมการนโยบายการจัดซื้อจัดจ้างและการบริหาร พัสดุภาครัฐกำหนดในราชกิจจานุเบกษา

ลงชื่อ..... ประธานกรรมการ ลงชื่อ..... กรรมการ ลงชื่อ..... กรรมการ

3.7 เป็นนิติบุคคลผู้มีอาชีพขายพัสดุที่ประกวดราคาอิเล็กทรอนิกส์ดังกล่าว

3.8 ไม่เป็นผู้มีผลประโยชน์ร่วมกันกับผู้เสนอราคารายอื่นที่เข้ายื่นข้อเสนอให้แก่กระทรวง
การต่างประเทศ ณ วันประกาศประกวดราคาอิเล็กทรอนิกส์ หรือไม่เป็นผู้กระทำการอันเป็นการขัดขวางการแข่งขัน
อย่างเป็นธรรมในการประกวดราคาอิเล็กทรอนิกส์ครั้งนี้

3.9 ไม่เป็นผู้ได้รับเอกสิทธิ์หรือความคุ้มกัน ซึ่งอาจปฏิเสธไม่ยอมขึ้นศาลไทย เว้นแต่รัฐบาลของผู้เสนอ
ราคาได้มีคำสั่งให้สละสิทธิ์และความคุ้มกันเช่นนั้น

3.10 ผู้ยื่นข้อเสนอซึ่งได้รับคัดเลือกเป็นคู่สัญญาต้องลงทะเบียนในระบบจัดซื้อจัดจ้างภาครัฐด้วย
อิเล็กทรอนิกส์ (Electronic Government Procurement : e - GP) ของกรมบัญชีกลาง

3.11 ผู้ยื่นข้อเสนอซึ่งได้รับคัดเลือกเป็นคู่สัญญาต้องลงทะเบียนในระบบจัดซื้อจัดจ้างภาครัฐด้วย
อิเล็กทรอนิกส์ (Electronic Government Procurement : e - GP) ของกรมบัญชีกลาง ตามที่คณะกรรมการ ป.ป.ช. กำหนด

3.12 ผู้ยื่นข้อเสนอต้องไม่อยู่ในฐานะเป็นผู้ไม่แสดงบัญชีรับจ่ายเงิน หรือแสดงบัญชีรายรับรายจ่ายไม่
ถูกต้องครบถ้วนในสาระสำคัญ ตามที่คณะกรรมการ ป.ป.ช. กำหนด

3.13 ผู้ยื่นข้อเสนอซึ่งได้รับคัดเลือกเป็นคู่สัญญาต้องรับและจ่ายเงินผ่านบัญชีธนาคาร เว้นแต่การจ่ายเงิน
แต่ละครั้งซึ่งมีมูลค่าไม่เกินสามหมื่นบาทคู่สัญญาอาจจ่ายเป็นเงินสดก็ได้ ตามที่คณะกรรมการ ป.ป.ช. กำหนด

3.14 ผู้เสนอราคาที่เสนอราคาในรูปแบบของ "กิจการร่วมค้า" ต้องมีคุณสมบัติดังนี้

3.14.1 กรณีที่กิจการร่วมค้าได้จดทะเบียนเป็นนิติบุคคลใหม่ โดยหลักภารกิจกิจการร่วมค้าจะต้องมี
คุณสมบัติครบถ้วนตามเงื่อนไขที่กำหนดไว้ในเอกสารประกวดราคา และการเสนอราคาให้เสนอราคาในนาม "กิจการ
ร่วมค้า" ส่วนคุณสมบัติด้านผลงานยังขีลโคนกระจกและผนังกระเบื้องอาคารฝั่งคอร์ตลายไทย Zone C, D, E กิจการ
ร่วมค้าดังกล่าว สามารถนำผลงานของผู้เข้าร่วมค้ามาใช้แสดงเป็นผลงานของกิจการร่วมค้าที่เข้าประกวดราคาได้

3.14.2 กรณีที่กิจการร่วมค้าไม่ได้จดทะเบียนเป็นนิติบุคคลใหม่ โดยหลักการนิติบุคคลแต่ละนิติ
บุคคลที่เข้าร่วมค้าทุกราย จะต้องมิตุสมบัติครบถ้วนตามเงื่อนไขที่กำหนดไว้ในเอกสารประกวดราคา เว้นแต่ในกรณี
ที่กิจการร่วมค้าได้มีข้อตกลงระหว่างผู้เข้าร่วมค้าเป็นลายลักษณ์อักษรกำหนดให้ผู้เข้าร่วมค้ารายใดรายหนึ่งเป็น
ผู้รับผิดชอบหลักในการเข้าเสนอราคากับทางราชการ และแสดงหลักฐานดังกล่าวมาพร้อมการยื่นข้อเสนอประกวด
ราคาทางระบบจัดซื้อจัดจ้างภาครัฐด้วยวิธีอิเล็กทรอนิกส์ กิจการร่วมค้านั้นสามารถใช้ผลงานยังขีลโคนกระจกและผนัง
กระเบื้องอาคารฝั่งคอร์ตลายไทย Zone C, D, E ของผู้ร่วมค้าหลักรายเดียวเป็นผลงานของกิจการร่วมค้าที่ยื่นเสนอ
ราคาได้

ทั้งนี้ " กิจการร่วมค้าที่จดทะเบียนเป็นนิติบุคคลใหม่ " หมายความว่า กิจการร่วมค้าที่จด
ทะเบียนเป็นนิติบุคคลต่อหน่วยงานของรัฐซึ่งมีหน้าที่รับผิดชอบ (กรมพัฒนาธุรกิจการค้ากระทรวงพาณิชย์)

ลงชื่อ..... ประธานกรรมการ ลงชื่อ..... กรรมการ ลงชื่อ..... กรรมการ

4. รายการทั่วไป

4.1 ผู้รับจ้างต้องตรวจสอบแบบแปลนและรายละเอียดประกอบแบบรวมทั้งรายการการปรับปรุงซ่อมแซมอย่างละเอียด พร้อมสำรวจสถานที่ให้เข้าใจกระจ่างแจ้งโดยตลอด เพื่อมิให้เกิดผลผิดพลาดระหว่างการดำเนินงานปรับปรุงซ่อมแซม

4.2 ในกรณีที่แบบการปรับปรุงซ่อมแซมไม่ชัดเจน ขัดแย้งกัน หรือไม่ตรงกับรายการก่อสร้าง ให้แจ้งผู้ควบคุมงานของผู้ว่าจ้างและคณะกรรมการตรวจการจ้างเพื่อพิจารณาสั่งการแก้ไขอย่างใดอย่างหนึ่งก่อนปฏิบัติงานถ้าผู้รับจ้างไม่ปฏิบัติตามนี้หากมีข้อผิดพลาดใดๆ เกิดขึ้นผู้รับจ้างต้องรับผิดชอบในข้อผิดพลาดนั้นๆ ให้ถูกต้องตามคำสั่งโดยจะเรียกร้องค่าจ้างเพิ่มเติมหรือขอต่ออายุสัญญาจ้างไม่ได้

4.3 การแก้ไขหรือขอแก้ส่วนหนึ่งส่วนใดในระหว่างการปรับปรุงซ่อมแซมนอกเหนือไปจากแบบและรายการตามสัญญาให้ผู้ว่าจ้างแก้ไข หรือทำเป็นลายลักษณ์อักษรทุกครั้ง

4.4 การอ่านแบบให้ถือตัวอักษรและตัวเลขเป็นสำคัญ (ห้ามวัดระยะจากแบบ) เมื่อแบบปรับปรุงซ่อมแซมไม่สมบูรณ์หรือไม่ชัดเจน ผู้รับจ้างจะเป็นผู้เสนอแบบขยายหรือรายการเพิ่มเติม Shop drawing

4.5 งานสิ่งใดก็ตาม ถ้าผู้รับจ้างไม่ปฏิบัติตามรูปแบบของขอบเขตงานรายการกำหนดหรือรายการที่สั่งแก้ไขโดยคำสั่งของคณะกรรมการตรวจการจ้างหรือตามหลักวิชาการช่างที่ดี ผู้รับจ้างจะต้องรับผิดชอบต่อผลเสียหายหรือผลงานที่ไม่ถูกต้องที่เกิดขึ้น และจะต้องจัดการแก้ไขเพิ่มเติมให้ถูกต้องตามรายการดังกล่าวข้างต้น โดยจะเรียกร้องค่าใช้จ่ายเพิ่ม หรือถือเป็นข้ออ้างในการต่อสัญญาไม่ได้

4.6 ผู้รับจ้างจะต้องจัดอุปกรณ์ เครื่องมือเครื่องใช้ และแรงงาน เพื่อให้งานปรับปรุงซ่อมแซมดำเนินไปตามสัญญา และได้ผลงานที่ถูกต้องสมบูรณ์ตามแบบและรายการทุกประการ

4.7 วัสดุที่นำมาใช้ต้องเป็นของใหม่ที่มีคุณภาพ และตรงตามที่ระบุไว้ในแบบและรายการที่กำหนด ผู้รับจ้างจะต้องดำเนินงานปรับปรุงซ่อมแซม แก้ไข ตกแต่ง และติดตั้งวัสดุที่นำมาใช้ด้วยฝีมือประณีตมีคุณภาพถูกต้องตามวัตถุประสงค์ที่บ่งไว้ในแบบ หรือรายการปรับปรุงซ่อมแซมและตามหลักวิชาช่างที่ดี เมื่อเกิดการเสียหายในระหว่างการก่อสร้างหรือในระยะประกันตามสัญญา ผู้รับจ้างจะต้องแก้ไขหรือเปลี่ยนแปลงใหม่ โดยจะเรียกร้องค่าใช้จ่ายข้างต้นเพิ่มเติมหรือจะถือเป็นข้ออ้างในการต่ออายุสัญญาไม่ได้

4.8 ผู้รับจ้างจะต้องมีวิศวกรควบคุมงานที่ได้รับใบอนุญาตประกอบวิชาชีพวิศวกรรมสาขาวิศวกรรมโยธา ระดับภาคีวิศวกร

5. แบบรูปรายงาน คุณลักษณะเฉพาะ หรือขอบเขตงานจ้าง

5.1 แบบแปลน จำนวน 3 แผ่น

5.2 งานยิงซิลิโคนกระจกและผนังกระเบื้องอาคารฝั่งคอร์ตลายไทย Zone C, D, E อาคารกระทรวงการต่างประเทศ ถนนศรีอยุธยา จำนวนพื้นที่ 4,000 ตารางเมตร โดยแบ่งพื้นที่เป็น Zone ต่างๆ ดังนี้

- Zone C	จำนวนพื้นที่	800	ตารางเมตร
- Zone D	จำนวนพื้นที่	1,600	ตารางเมตร
- Zone E	จำนวนพื้นที่	1,600	ตารางเมตร

5.4 ขั้นตอนการทำงาน

5.4.1 ทำการรื้อถอนวัสดุผิวหน้าซิลิโคนเดิมออกให้หมด และขัดทำความสะอาดผิวที่จะทำการยิงซิลิโคน ให้สะอาดปราศจากสิ่งสกปรก

5.4.2 ติดเทปกาวยตามแนวกรอบหน้าต่างและตามแนวขอบกระเบื้องแกรนิต เพื่อป้องกันไม่ให้ซิลิโคนไปเลาะส่วนอื่นที่ไม่ได้ยิงซิลิโคน

5.4.3 ทำการยิงซิลิโคนใหม่ โดยยิงตามแนวขอบหน้าต่าง และตามแนวร่องกระเบื้องแกรนิต

5.4.4 ลอกเทปกาวยออก ตรวจสอบความเรียบร้อยและทำความสะอาดพื้นที่ให้เรียบร้อย

5.5 คุณสมบัติและคุณลักษณะของผลิตภัณฑ์ที่ใช้เป็น Dow Corning ตามมาตรฐาน ASTM

6. ระยะเวลาการทำงาน

ระยะเวลาในการดำเนินการงานยิงซิลิโคนกระจกและผนังกระเบื้องอาคารฝั่งคอร์ตลายไทย Zone C, D, E อาคารกระทรวงการต่างประเทศ ถนนศรีอยุธยา ตามขอบเขตงานและรายละเอียดรูปแบบทั้งหมด ให้แล้วเสร็จภายในระยะ 60 วันนับจากวันที่ลงนามในสัญญาจ้าง

7. ระยะเวลาการรับประกัน

ระยะเวลาการรับประกันต้องรับประกันความเสียหายหรือข้อบกพร่องของวัสดุ ที่เกี่ยวข้องกับลักษณะงานทั้งหมด เป็นระยะเวลา 5 ปี นับจากวันที่ได้ตรวจรับงานงวดสุดท้ายเรียบร้อยแล้ว

8. การจ้างงาน

ผู้รับจ้างต้องส่งแผนการทำงานและต้องเข้ามาดำเนินงานภายในระยะเวลา 5 วันทำการ นับจากวันที่ลงนามในสัญญาจ้างและผู้รับจ้างต้องนำเงินในอัตราร้อยละ 5 (ห้า) ของวงเงินในการจ้าง เพื่อเป็นหลักค้ำประกันในการจ้าง

ลงชื่อ..... ประธานกรรมการ ลงชื่อ..... กรรมการ ลงชื่อ..... กรรมการ

9. การเบิกจ่ายเงิน

จ่ายเงินจำนวน 100 % ใช้ระยะเวลา 60 วัน นับถัดจากวันลงนามในสัญญา เมื่อผู้รับจ้างดำเนินงานแล้วเสร็จครบตามสัญญาพร้อมทำความสะอาดพื้นที่ให้เรียบร้อย

11. สถานที่ติดต่อเพื่อขอทราบข้อมูลเพิ่มเติม และส่งข้อเสนอแนะ วิจัยรณ หรือแสดงความเห็น

สามารถส่งข้อคิดเห็นหรือข้อเสนอแนะ วิจัยรณ เกี่ยวกับร่างขอบเขตงานนี้ได้ที่ thanyadat@mfa.go.th

สถานที่ติดต่อ กระทรวงการต่างประเทศ

443 ถนนศรีอยุธยา แขวงทุ่งพญาไท เขตราชเทวี กรุงเทพฯ 10400

โทรศัพท์ 02 203 5000 ต่อ 16029

โทรสาร 02 643 5323

หมายเหตุ* สาธารณชนที่ต้องการเสนอแนะ วิจัยรณ หรือมีความเห็น ต้องเปิดเผยชื่อและที่อยู่ของผู้ให้ข้อเสนอแนะ วิจัยรณ หรือมีความเห็นด้วย

ลงชื่อ..... ประธานกรรมการ ลงชื่อ..... กรรมการ ลงชื่อ..... กรรมการ








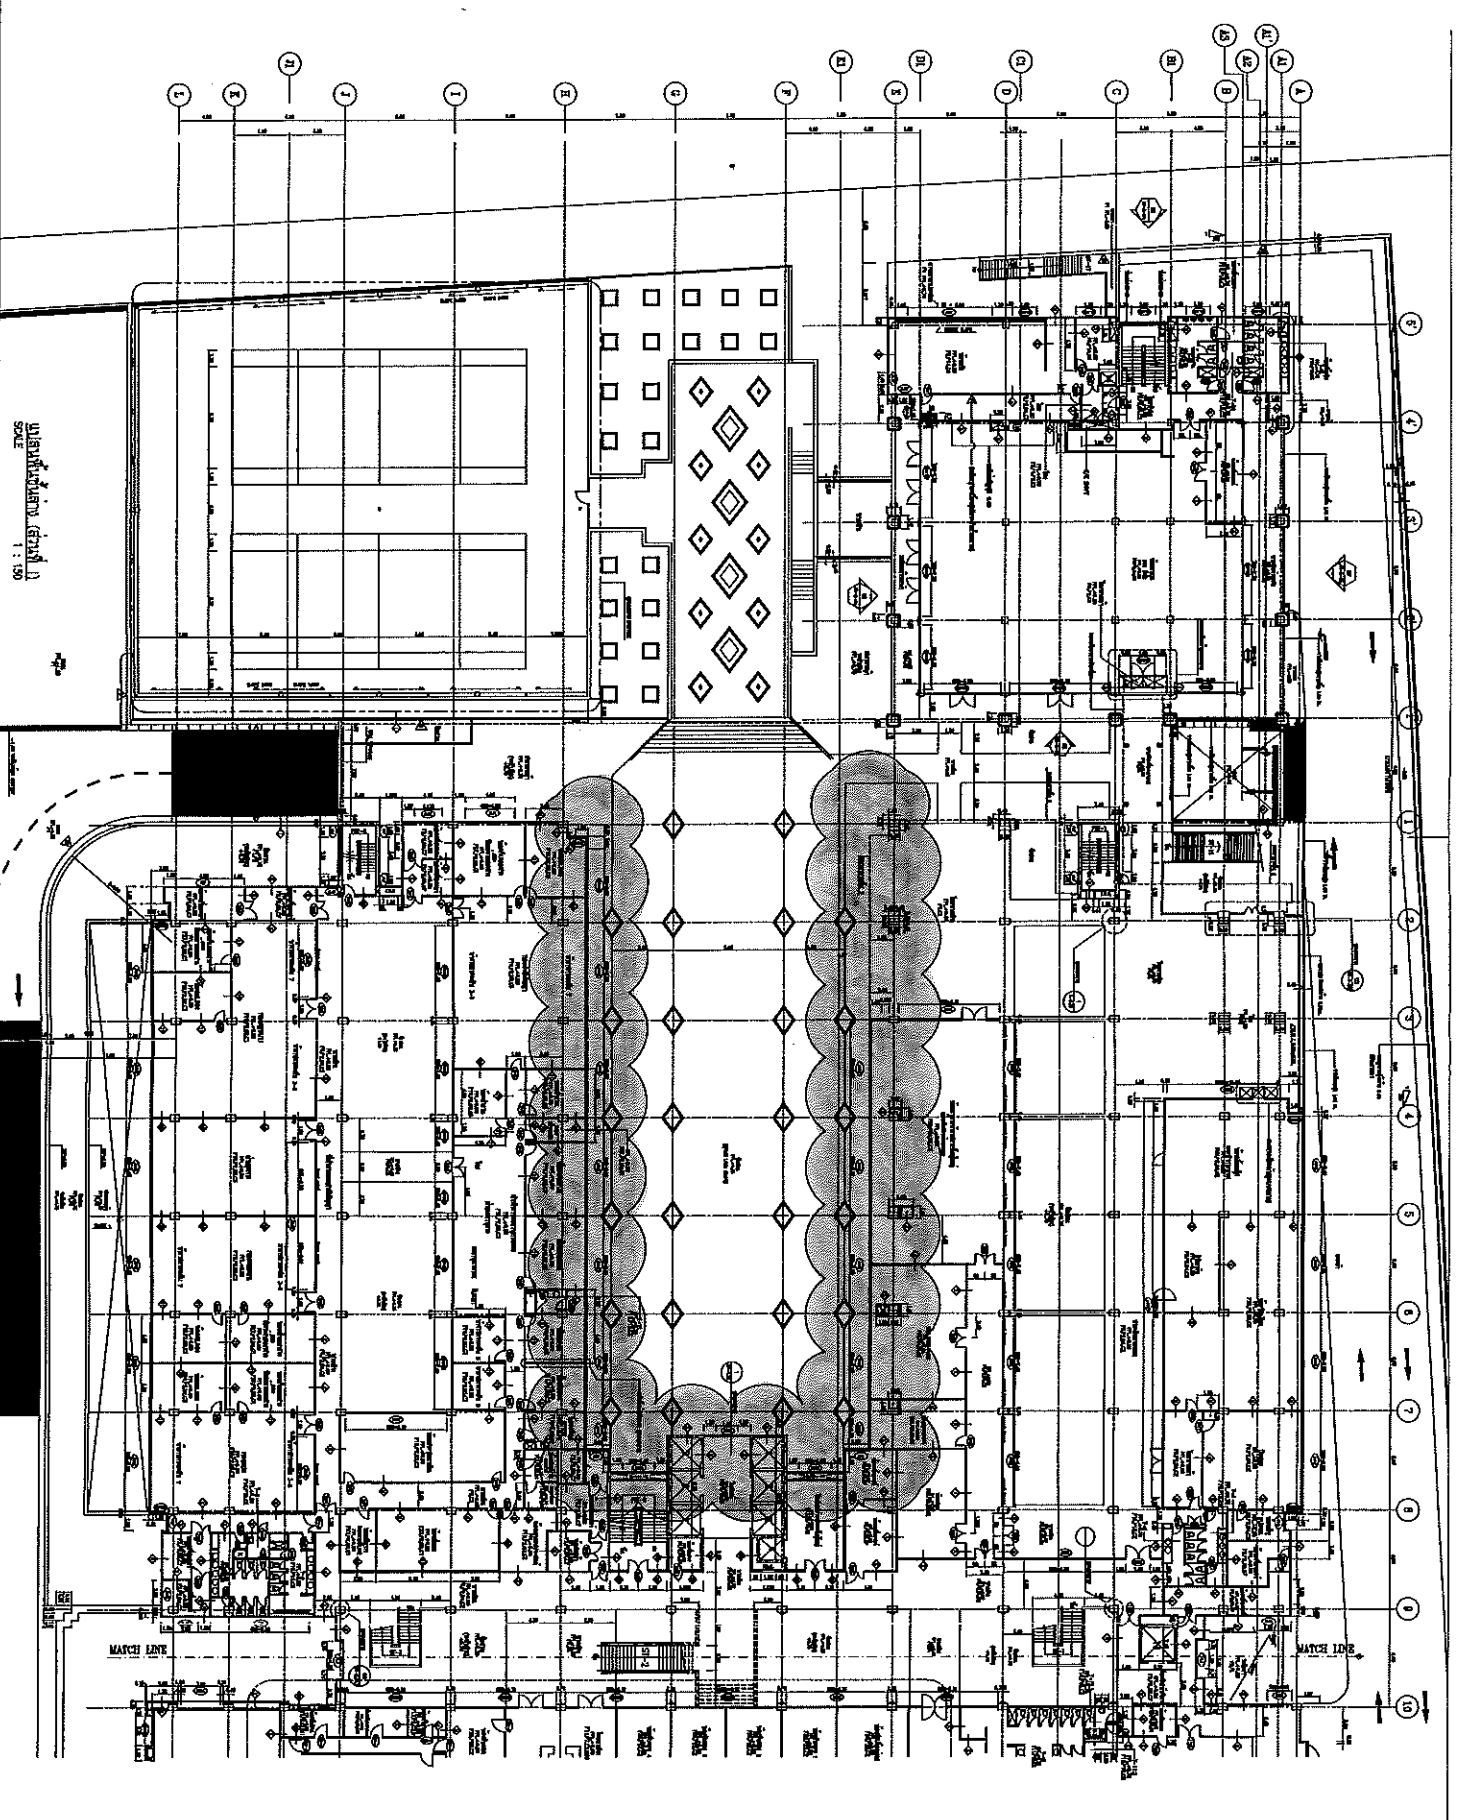

DATE: 11/11/2559	SCALE: 1 : 150
11/11/2559	
AR-1-07	



AS-BUILT DRAWING










1 : 100

AR-2-08

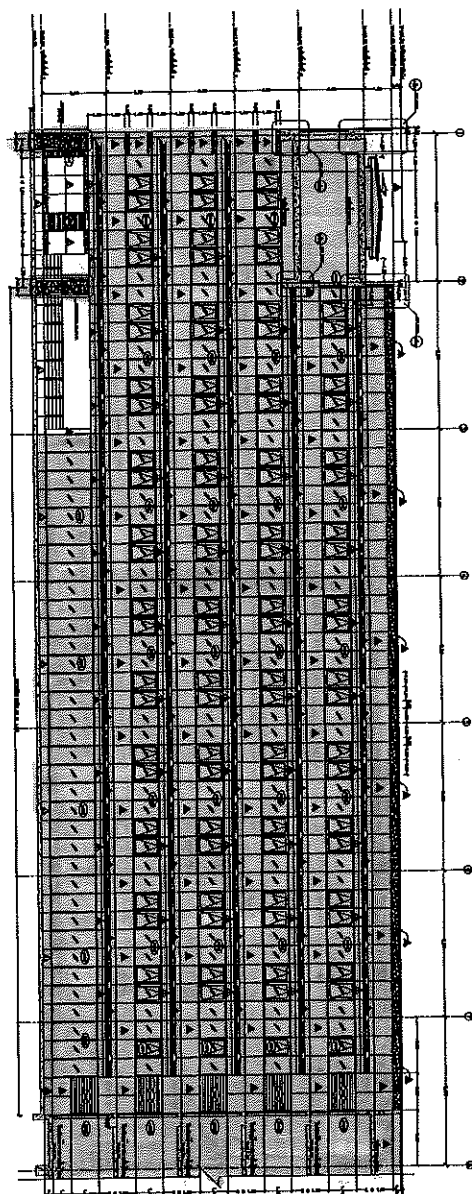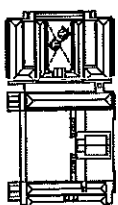

17

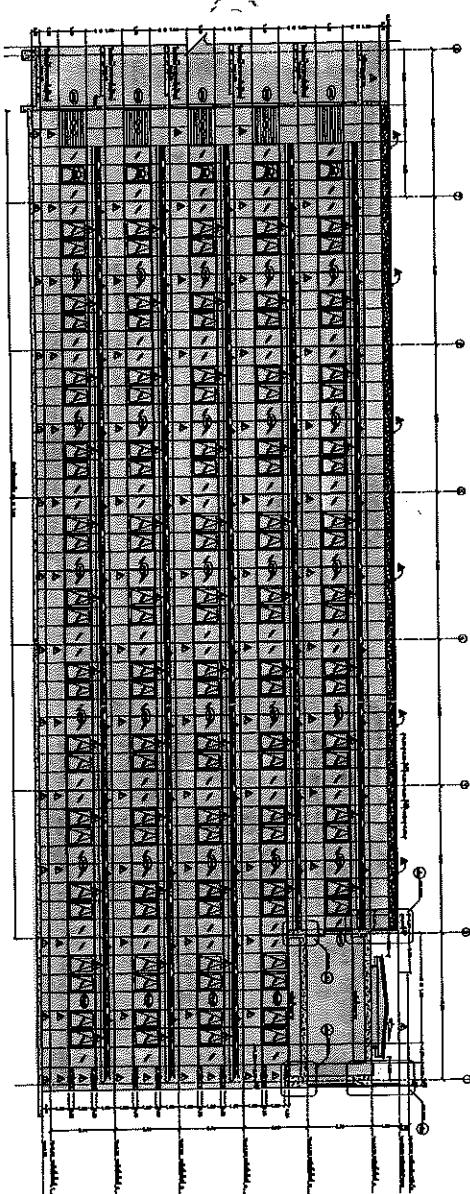[illegible]

- [illegible]

