

สัญญาจ้าง

โครงการทาสีผนังทางเดินภายในอาคาร A, B, C, D และ E อาคารกระทรวงการต่างประเทศ
ถนนศรีอยุธยา แขวงทุ่งพญาไท เขตราชเทวี กรุงเทพฯ

สัญญาเลขที่ ๘๘๐/๒๕๖๓

สัญญาฉบับนี้ทำขึ้น ณ กระทรวงการต่างประเทศ เลขที่ ๔๔๓ ถนนศรีอยุธยา แขวงทุ่งพญาไท เขตราชเทวี กรุงเทพมหานคร เมื่อวันที่ ๑๔ พฤษภาคม ๒๕๖๓ ระหว่าง สำนักงานปลัดกระทรวงการต่างประเทศ โดย นางกษมา แฉ่ฉาย ผู้อำนวยการสำนักจัดหาและบริหารทรัพย์สิน ปฏิบัติราชการแทน ปลัดกระทรวงการต่างประเทศ ซึ่งต่อไปในสัญญานี้เรียกว่า "ผู้ว่าจ้าง" ฝ่ายหนึ่ง กับ บริษัท แปดแปดบิซซิเนส จำกัด ซึ่งจดทะเบียนเป็นนิติบุคคล ณ สำนักงานทะเบียนหุ้นส่วนบริษัท จังหวัดสมุทรสาคร กรมพัฒนาธุรกิจการค้า กระทรวงพาณิชย์ มีสำนักงานใหญ่อยู่ เลขที่ ๑๑๑/๕ หมู่ ๔ ตำบล สวนหลวง อำเภอ กระทุ่มแบน จังหวัด สมุทรสาคร โดยนางสาวเมธอนิกา เกษมโชคโกคิน ผู้อำนวยการลงนามผูกพันนิติบุคคลปรากฏตามหนังสือรับรองของ สำนักงานทะเบียนหุ้นส่วนบริษัท จังหวัดสมุทรสาคร กรมพัฒนาธุรกิจการค้า กระทรวงพาณิชย์ ที่ ๑๐๐๙๑๒๒๐๐๐๘๔๘๑ ลงวันที่ ๑๖ เมษายน ๒๕๖๓ มอบอำนาจให้ นายรัตนชัย ธิรเถกิจ เป็นตัวแทนจัดทำสัญญาตามหนังสือมอบอำนาจลงวันที่ ๑๔ พฤษภาคม ๒๕๖๓ แนบท้ายสัญญานี้ซึ่งต่อไปในสัญญานี้เรียกว่า "ผู้รับจ้าง" อีกฝ่ายหนึ่ง

คู่สัญญาได้ตกลงกันมีข้อความดังต่อไปนี้

ข้อ ๑. ข้อตกลงว่าจ้าง

ผู้ว่าจ้างตกลงจ้างและผู้รับจ้างตกลงรับจ้างทำงาน ทาสีผนังทางเดินภายในอาคาร A, B, C, D และ E อาคารกระทรวงการต่างประเทศ ถนนศรีอยุธยา ๑ งาน ด้วยวิธีประกวดราคาอิเล็กทรอนิกส์ (e-bidding) ณ กระทรวงการต่างประเทศ ถนนศรีอยุธยา แขวงทุ่งพญาไท เขตราชเทวี กรุงเทพมหานคร ตามข้อกำหนดและเงื่อนไขแห่งสัญญานี้รวมทั้งเอกสารแนบท้ายสัญญา

ผู้รับจ้างตกลงที่จะจัดหาแรงงานและวัสดุ เครื่องมือเครื่องใช้ ตลอดจนอุปกรณ์ต่างๆ ชนิดดี เพื่อใช้ในงานจ้างตามสัญญานี้

ข้อ ๒. เอกสารอันเป็นส่วนหนึ่งของสัญญา

เอกสารแนบท้ายสัญญาคงต่อไปนี้ให้ถือเป็นส่วนหนึ่งของสัญญานี้

๒.๑ ผนวก ๑ ใบเสนอราคา	จำนวน ๓ หน้า
๒.๒ ผนวก ๒ ขอบเขตงานและคุณลักษณะเฉพาะ	จำนวน ๒๑ หน้า
๒.๓ ผนวก ๓ หนังสือมอบอำนาจ	จำนวน ๓ หน้า
๒.๔ ผนวก ๔ หนังสือรับรองการจดทะเบียน	จำนวน ๕ หน้า
๒.๕ ผนวก ๕ ใบทะเบียนภาษีมูลค่าเพิ่ม	จำนวน ๑ หน้า

ความใดในเอกสารแนบท้ายสัญญาที่ขัดหรือแย้งกับข้อความในสัญญานี้ ให้ใช้ข้อความในสัญญานี้บังคับ และในกรณีที่เอกสารแนบท้ายสัญญาขัดแย้งกันเอง ผู้รับจ้างจะต้องปฏิบัติตามคำวินิจฉัยของผู้ว่าจ้าง คำวินิจฉัยของผู้ว่าจ้างให้ถือเป็นที่สุด และผู้รับจ้างไม่มีสิทธิเรียกร้องค่าจ้าง หรือค่าเสียหายหรือค่าใช้จ่ายใดๆ เพิ่มเติมจากผู้ว่าจ้างทั้งสิ้น



บริษัท แปดแปดบิซซิเนส จำกัด
88 BUSINESS COMPANY LIMITED

/ข้อ ๓ หลัก...

ข้อ ๓. หลักประกันการปฏิบัติตามสัญญา

ในขณะที่ทำสัญญานี้ผู้รับจ้างได้นำหลักประกันเป็นหนังสือค้ำประกันของธนาคารเพื่อการเกษตรและสหกรณ์การเกษตร สาขาสมุทรสงคราม เลขที่ ๘๐๐๓๓๕๙๑๒๖๓๐ ลงวันที่ ๑๑ พฤษภาคม ๒๕๖๓ เป็นจำนวนเงิน ๖๐,๐๐๐.๐๐ บาท (หกหมื่นบาทถ้วน) ซึ่งเท่ากับร้อยละ ๕ (ห้า) ของราคาค่าจ้างตามสัญญา มามอบให้แก่ผู้ว่าจ้างเพื่อเป็นหลักประกันการปฏิบัติตามสัญญานี้

กรณีผู้รับจ้างใช้หนังสือค้ำประกันมาเป็นหลักประกันการปฏิบัติตามสัญญา หนังสือค้ำประกันดังกล่าวจะต้องออกโดยธนาคารที่ประกอบกิจการในประเทศไทย หรือโดยบริษัทเงินทุนหรือบริษัทเงินทุนหลักทรัพย์ที่ได้รับอนุญาตให้ประกอบกิจการเงินทุนเพื่อการพาณิชย์และประกอบธุรกิจ ค้ำประกันตามประกาศของธนาคารแห่งประเทศไทย ตามรายชื่อบริษัทเงินทุนที่ธนาคารแห่งประเทศไทยแจ้งเวียนให้ทราบตามแบบที่คณะกรรมการนโยบายการจัดซื้อจัดจ้างและการบริหารพัสดุภาครัฐกำหนดหรืออาจเป็นหนังสือค้ำประกันอิเล็กทรอนิกส์ตามวิธีการที่กรมบัญชีกลางกำหนดก็ได้ และจะต้องมีอายุการค้ำประกันตลอดไปจนกว่าผู้รับจ้างพ้นข้อผูกพันตามสัญญานี้

หลักประกันที่ผู้รับจ้างนำมามอบให้ตามวรรคหนึ่ง จะต้องมีอายุครอบคลุมความรับผิดชอบทั้งปวงของผู้รับจ้างตลอดอายุสัญญา ถ้าหลักประกันที่ผู้รับจ้างนำมามอบให้ดังกล่าวลดลงหรือเสื่อมค่าลง หรือมีอายุไม่ครอบคลุมถึงความรับผิดชอบของผู้รับจ้างตลอดอายุสัญญา ไม่ว่าด้วยเหตุใดๆ ก็ตาม รวมถึงกรณี ผู้รับจ้างส่งมอบงานล่าช้าเป็นเหตุให้ระยะเวลาแล้วเสร็จหรือวันครบกำหนดความรับผิดชอบในความชำรุดบกพร่องตามสัญญาเปลี่ยนแปลงไป ไม่ว่าจะเกิดขึ้นคราวใด ผู้รับจ้างต้องหาหลักประกันใหม่หรือหลักประกันเพิ่มเติมให้มีจำนวนครบถ้วนตามวรรคหนึ่งมามอบให้แก่ผู้ว่าจ้างภายใน ๑๕ (สิบห้า) วัน นับถัดจากวันที่ได้รับแจ้งเป็นหนังสือจากผู้ว่าจ้าง

หลักประกันที่ผู้รับจ้างนำมามอบไว้ตามข้อนี้ ผู้ว่าจ้างจะคืนให้แก่ผู้รับจ้าง โดยไม่มีดอกเบี้ยเมื่อผู้รับจ้างพ้นจากข้อผูกพัน และความรับผิดชอบทั้งปวงตามสัญญานี้แล้ว

ข้อ ๔. ค่าจ้างและการจ่ายเงิน

ผู้ว่าจ้างตกลงจ่ายและผู้รับจ้างตกลงรับเงินค่าจ้างจำนวนเงิน ๑,๒๐๐,๐๐๐.๐๐ บาท (หนึ่งล้านสองแสนบาทถ้วน) ซึ่งได้รวมภาษีมูลค่าเพิ่ม จำนวน ๗๘,๕๐๔.๖๗ บาท (เจ็ดหมื่นแปดพันห้าร้อยสี่บาทหกสิบเจ็ดสตางค์) ตลอดจนภาษีอากรอื่นๆ และค่าใช้จ่ายทั้งปวงด้วยแล้ว โดยกำหนดการจ่ายเงินเป็นงวดๆ ดังนี้

งวดที่ ๑ เป็นจำนวนเงิน ๒๔๐,๐๐๐.๐๐ บาท (สองแสนสี่หมื่นบาทถ้วน) เมื่อผู้รับจ้างได้ปฏิบัติงานส่งแผนงาน/วิธีการดำเนินการ พร้อมทั้งคุณสมบัติของวัสดุ และทำการกั้นขอบเขตพื้นที่การทำงาน (Protection) และดำเนินการส่งมอบงานงวดที่ ๑ ให้แล้วเสร็จภายใน ๑๓ มิถุนายน ๒๕๖๓

งวดที่ ๒ เป็นจำนวนเงิน ๖๐๐,๐๐๐.๐๐ บาท (หกแสนบาทถ้วน) เมื่อผู้รับจ้างได้ปฏิบัติงาน

- ทำการรื้อถอนผิวของผนังปูน/ฝ้าเพดานและขัดเตรียมผิวผนังปูน/ฝ้าเพดาน พร้อมทั้งซ่อมแซมพื้นผิวที่แตกร้าวต่าง ๆ ให้เรียบร้อย

- ทำการทาสีรองพื้นพร้อมทั้งทาสีจริง

- ดำเนินการรื้อถอนอุปกรณ์และวัสดุทั้งหมดที่ในดำเนินการออก

และดำเนินการส่งมอบงานงวดที่ ๒ ให้แล้วเสร็จภายใน ๑๐ พฤศจิกายน ๒๕๖๓

88 BUSINESS COMPANY LIMITED

/งวดที่ ๓...

งวดที่ ๓ (งวดสุดท้าย) เป็นจำนวนเงิน ๓๖๐,๐๐๐.๐๐ บาท (สามแสนหกหมื่นบาทถ้วน) เมื่อผู้รับจ้างได้ปฏิบัติงานทั้งหมดให้แล้วเสร็จเรียบร้อยตามสัญญาและผู้ว่าจ้างได้ตรวจรับงานจ้างตามข้อ ๑๑ ไว้ โดยครบถ้วนแล้ว

การจ่ายเงินตามเงื่อนไขแห่งสัญญานี้ ผู้ว่าจ้างจะโอนเงินเข้าบัญชีเงินฝากธนาคารของผู้รับจ้าง ชื่อ ธนาคารกรุงไทย จำกัด (มหาชน) สาขาสมุทรสงคราม ชื่อบัญชี บริษัท แปดแปดบิซซิเนส จำกัด เลขที่บัญชี ๗๐๙๐๒๓๕๒๙๗ ทั้งนี้ ผู้รับจ้างตกลงเป็นผู้รับภาระเงินค่าธรรมเนียมหรือค่าบริการอื่นใดเกี่ยวกับการโอน รวมทั้งค่าใช้จ่ายอื่นใด (ถ้ามี) ที่ธนาคารเรียกเก็บ และยินยอมให้มีการหักเงินดังกล่าวจากจำนวนเงินโอนในงวดนั้นๆ (ความในวรรคนี้ใช้สำหรับกรณีที่หน่วยงานของรัฐจะจ่ายเงินตรงให้แก่ผู้รับจ้าง (ระบบ Direct Payment) โดยการโอนเงินเข้าบัญชีเงินฝากธนาคารของผู้รับจ้าง ตามแนวทางที่กระทรวงการคลังหรือหน่วยงานของรัฐเจ้าของงบประมาณเป็นผู้กำหนด แล้วแต่กรณี)

ข้อ ๕. เงินค่าจ้างล่วงหน้า

ผู้ว่าจ้างตกลงจ่ายเงินค่าจ้างล่วงหน้าให้แก่ผู้รับจ้างเป็นจำนวนเงิน - บาท ซึ่งเท่ากับร้อยละ - ของราคาค่าจ้าง ตามสัญญาที่ระบุไว้ในข้อ ๔

เงินค่าจ้างล่วงหน้าที่ดังกล่าวจะจ่ายให้ภายหลังจากที่ผู้รับจ้างได้วางหลักประกันการรับเงินค่าจ้างล่วงหน้าเป็น.....เต็มตามจำนวนเงินค่าจ้างล่วงหน้านั้นให้แก่ผู้ว่าจ้าง ผู้รับจ้างจะต้องออกใบเสร็จรับเงินค่าจ้างล่วงหน้า ตามแบบที่ผู้ว่าจ้างกำหนดให้ และผู้รับจ้างตกลงที่จะกระทำตามเงื่อนไขอันเกี่ยวกับการใช้จ่ายและการใช้คืนเงินค่าจ้างล่วงหน้านั้น ดังต่อไปนี้

๕.๑ ผู้รับจ้างจะใช้เงินค่าจ้างล่วงหน้านั้นเพื่อเป็นค่าใช้จ่ายในการปฏิบัติงานตามสัญญาเท่านั้น หากผู้รับจ้างใช้จ่ายเงินค่าจ้างล่วงหน้า หรือส่วนใดส่วนหนึ่งของเงินค่าจ้างล่วงหน้านั้นในทางอื่น ผู้ว่าจ้างอาจจะเรียกเงินค่าจ้างล่วงหน้านั้นคืนจากผู้รับจ้างหรือบังคับเอาจากหลักประกันการรับเงินค่าจ้างล่วงหน้าได้ทันที

๕.๒ เมื่อผู้ว่าจ้างเรียกร้อง ผู้รับจ้างต้องแสดงหลักฐานการใช้จ่ายเงินค่าจ้างล่วงหน้าเพื่อพิสูจน์ว่าได้เป็นไปตามข้อ ๕.๑ ภายในกำหนด ๑๕ (สิบห้า) วัน นับถัดจากวันได้รับแจ้งเป็นหนังสือจากผู้ว่าจ้าง หากผู้รับจ้างไม่อาจแสดงหลักฐานดังกล่าวภายในกำหนด ๑๕ (สิบห้า) วัน ผู้ว่าจ้างอาจเรียกเงินค่าจ้างล่วงหน้านั้นคืนจากผู้รับจ้าง หรือบังคับเอาจากหลักประกันการรับเงินค่าจ้างล่วงหน้าได้ทันที

๕.๓ ในการจ่ายเงินค่าจ้างให้แก่ผู้รับจ้างตามข้อ ๔ ผู้ว่าจ้างจะหักคืนเงินค่าจ้างล่วงหน้าในแต่ละงวดเพื่อชดใช้คืนเงินค่าจ้างล่วงหน้าไว้จำนวนร้อยละ - ของจำนวนเงินค่าจ้างในแต่ละงวดจนกว่าจำนวนเงินที่หักไว้จะครบตามจำนวนเงินที่หักค่าจ้างล่วงหน้าที่ผู้รับจ้างได้รับไปแล้ว ยกเว้นค่าจ้างงวดสุดท้ายจะหักไว้เป็นจำนวนเท่ากับจำนวนเงินค่าจ้างล่วงหน้าที่เหลือทั้งหมด

๕.๔ เงินจำนวนใดๆ ก็ตามที่ผู้รับจ้างจะต้องจ่ายให้แก่ผู้ว่าจ้างเพื่อชำระหนี้หรือเพื่อชดใช้ความรับผิดชอบต่างๆ ตามสัญญา ผู้ว่าจ้างจะหักเอาจากเงินค่าจ้างงวดที่จะจ่ายให้แก่ผู้รับจ้างก่อนที่จะหักชดใช้คืนเงินค่าจ้างล่วงหน้า

๕.๕ ในกรณีที่มีการบอกเลิกสัญญา หากเงินค่าจ้างล่วงหน้าที่เหลือเกินกว่าจำนวนเงินที่ผู้รับจ้างจะได้รับหลังจากหักชดใช้ในกรณีอื่นแล้ว ผู้รับจ้างจะต้องจ่ายคืนเงินจำนวนที่เหลือนั้นให้แก่ผู้ว่าจ้างภายใน ๗ (เจ็ด) วัน นับถัดจากวันได้รับแจ้งเป็นหนังสือจากผู้ว่าจ้าง

๕.๖ ผู้ว่าจ้างจะคืนหลักประกันเงินค่าจ้างล่วงหน้าให้แก่ผู้รับจ้างต่อเมื่อผู้ว่าจ้างได้หักเงินค่าจ้างไว้ครบจำนวนเงินค่าจ้างล่วงหน้าตามข้อ ๕.๓

ข้อ ๖. กำหนดเวลาแล้วเสร็จและสิทธิของผู้ว่าจ้างในการบอกเลิกสัญญา

ผู้รับจ้างต้องเริ่มทำงานที่รับจ้างภายในวันที่ ๑๕ พฤษภาคม ๒๕๖๓ และจะต้องทำงานให้แล้วเสร็จบริบูรณ์ภายในวันที่ ๑๐ ธันวาคม ๒๕๖๓ ถ้าผู้รับจ้างมิได้ลงมือทำงานภายในกำหนดเวลา หรือไม่สามารถทำงานให้แล้วเสร็จตามกำหนดเวลา หรือมีเหตุให้เชื่อได้ว่าผู้รับจ้างไม่สามารถทำงานให้แล้วเสร็จภายในกำหนดเวลา หรือจะแล้วเสร็จล่าช้าเกินกว่ากำหนดเวลา หรือผู้รับจ้างทำผิดสัญญาข้อใดข้อหนึ่ง หรือตกเป็นผู้ถูกพิทักษ์ทรัพย์เด็ดขาดหรือตกเป็นผู้ล้มละลาย หรือเพิกเฉยไม่ปฏิบัติตามคำสั่งของคณะกรรมการตรวจรับพัสดุ ผู้ว่าจ้างมีสิทธิที่จะบอกเลิกสัญญานี้ได้ และมีสิทธิจ้างผู้รับจ้างรายใหม่เข้าทำงานของผู้รับจ้างให้ลุกลงไปได้ด้วย การใช้สิทธิบอกเลิกสัญญานี้ไม่กระทบสิทธิของผู้ว่าจ้างที่จะเรียกร้องค่าเสียหายจากผู้รับจ้าง

การที่ผู้ว่าจ้างไม่ใช้สิทธิเลิกสัญญาดังกล่าวข้างต้นนั้น ไม่เป็นเหตุให้ผู้รับจ้างพ้นจากความรับผิดชอบตามสัญญา

ข้อ ๗. ความรับผิดชอบในความชำรุดบกพร่องของงานจ้าง

เมื่องานแล้วเสร็จบริบูรณ์ และผู้ว่าจ้างได้รับมอบงานจากผู้รับจ้างหรือจากผู้รับจ้างรายใหม่ ในกรณีที่มีการบอกเลิกสัญญาตามข้อ ๖ หากมีเหตุชำรุดบกพร่องหรือเสียหายเกิดขึ้นจากการจ้างนี้ ภายในกำหนด ๒ (สอง) ปี นับถัดจากวันที่ได้รับมอบงานดังกล่าว ซึ่งความชำรุดบกพร่องหรือเสียหายนั้นเกิดจากความบกพร่องของผู้รับจ้างอันเกิดจากการใช้วัสดุที่ไม่ถูกต้องหรือทำไว้ไม่เรียบร้อย หรือทำไม่ถูกต้องตามมาตรฐานแห่งหลักวิชา ผู้รับจ้างจะต้องรีบทำการแก้ไข ให้เป็นที่เรียบร้อยโดยไม่ชักช้า โดยผู้ว่าจ้างไม่ต้องออกเงินใดๆ ในการนี้ทั้งสิ้น หากผู้รับจ้างไม่กระทำการดังกล่าวภายในกำหนด ๑๕ (สิบห้า) วัน นับถัดจากวันที่ได้รับแจ้งเป็นหนังสือจากผู้ว่าจ้าง หรือไม่ทำการแก้ไขให้ถูกต้องเรียบร้อยภายในเวลาที่ผู้ว่าจ้างกำหนด ให้ผู้ว่าจ้างมีสิทธิที่จะทำการนั้นเองหรือจ้างผู้อื่นให้ทำงานนั้น โดยผู้รับจ้างต้องเป็นผู้ออกค่าใช้จ่ายเองทั้งสิ้น

ในกรณีเร่งด่วนจำเป็นต้องรีบแก้ไขเหตุชำรุดบกพร่องหรือเสียหายโดยเร็ว และไม่อาจรอให้ผู้รับจ้างแก้ไขในระยะเวลาที่กำหนดไว้ตามวรรคหนึ่งได้ ผู้ว่าจ้างมีสิทธิเข้าจัดการแก้ไขเหตุชำรุดบกพร่องหรือเสียหายนั้นเอง หรือจ้างผู้อื่นให้ซ่อมแซมความชำรุดบกพร่องหรือเสียหาย โดยผู้รับจ้าง ต้องรับผิดชอบชำระค่าใช้จ่ายทั้งหมด

การที่ผู้ว่าจ้างทำการนั้นเอง หรือจ้างผู้อื่นให้ทำงานนั้นแทนผู้รับจ้าง ไม่ทำให้ผู้รับจ้าง หลุดพ้นจากความรับผิดชอบตามสัญญา หากผู้รับจ้างไม่ชดใช้ค่าใช้จ่ายหรือค่าเสียหายตามที่ผู้ว่าจ้างเรียกร้องผู้ว่าจ้างมีสิทธิบังคับจากหลักประกันการปฏิบัติตามสัญญาได้

ข้อ ๘. การจ้างช่วง

ผู้รับจ้างจะต้องไม่เอางานทั้งหมดหรือแต่บางส่วนแห่งสัญญานี้ไปจ้างช่วงอีกทอดหนึ่ง เว้นแต่การจ้างช่วงงานแต่บางส่วนที่ได้รับอนุญาตเป็นหนังสือจากผู้ว่าจ้างแล้ว การที่ผู้ว่าจ้างได้อนุญาตให้จ้างช่วงงานแต่บางส่วนดังกล่าวมานั้น ไม่เป็นเหตุให้ผู้รับจ้างหลุดพ้นจากความรับผิดชอบหรือพ้นหน้าที่ตามสัญญานี้ และผู้รับจ้างจะยังคงต้องรับผิดชอบในความผิดและความประมาทเลินเล่อของผู้รับจ้างช่วง หรือของตัวแทนหรือลูกจ้างของผู้รับจ้างช่วงนั้นทุกประการ



กรณีผู้รับจ้างไปจ้างช่างงานแต่บางส่วนโดยฝ่าฝืนความในวรรคหนึ่ง ผู้รับจ้างต้องชำระค่าปรับให้แก่ผู้ว่าจ้างเป็นจำนวนเงินในอัตราร้อยละ ๑๐ (สิบ) ของวงเงินของงานที่จ้างช่วงตามสัญญา ทั้งนี้ ไม่ตัดสิทธิผู้ว่าจ้างในการบอกเลิกสัญญา

ข้อ ๙. ความรับผิดชอบของผู้รับจ้าง

ผู้รับจ้างจะต้องรับผิดชอบต่ออุบัติเหตุ ความเสียหาย หรือภัยอันตรายใดๆ อันเกิดจากการปฏิบัติงานของผู้รับจ้าง และจะต้องรับผิดชอบต่อความเสียหายจากการกระทำของลูกจ้างหรือตัวแทนของผู้รับจ้าง และจากการปฏิบัติงานของผู้รับจ้างช่วงด้วย (ถ้ามี)

ความเสียหายใดๆ อันเกิดแก่งานที่ผู้รับจ้างได้ทำขึ้น แม้จะเกิดขึ้นเพราะเหตุสุดวิสัยก็ตาม ผู้รับจ้างจะต้องรับผิดชอบโดยซ่อมแซมให้คืนดีหรือเปลี่ยนให้ใหม่โดยค่าใช้จ่ายของผู้รับจ้างเอง เว้นแต่ความเสียหายนั้นเกิดจากความผิดของผู้ว่าจ้าง ทั้งนี้ ความรับผิดชอบของผู้รับจ้างดังกล่าวในข้อนี้จะสิ้นสุดลงเมื่อผู้ว่าจ้างได้รับมอบงานครั้งสุดท้าย ซึ่งหลังจากนั้นผู้รับจ้างคงต้องรับผิดชอบเพียงในกรณีชำรุดบกพร่อง หรือความเสียหายดังกล่าวในข้อ ๗ เท่านั้น

ผู้รับจ้างจะต้องรับผิดชอบต่อบุคคลภายนอกในความเสียหายใดๆ อันเกิดจากการปฏิบัติงานของผู้รับจ้าง หรือลูกจ้างหรือตัวแทนของผู้รับจ้าง รวมถึงผู้รับจ้างช่วง (ถ้ามี) ตามสัญญานี้ หากผู้ว่าจ้างถูกเรียกร้องหรือฟ้องร้องหรือต้องชดใช้ค่าเสียหายให้แก่บุคคลภายนอกไปแล้ว ผู้รับจ้างจะต้องดำเนินการใดๆ เพื่อให้มีการว่าต่างแก่ต่างให้แก่ผู้ว่าจ้างโดยค่าใช้จ่ายของผู้รับจ้างเอง รวมทั้งผู้รับจ้างจะต้องชดใช้ค่าเสียหายนั้นๆ ตลอดจนค่าใช้จ่ายใดๆ อันเกิดจากการถูกเรียกร้องหรือถูกฟ้องร้องให้แก่ผู้ว่าจ้างทันที

ข้อ ๑๐. การจ่ายเงินแก่ลูกจ้าง

ผู้รับจ้างจะต้องจ่ายเงินแก่ลูกจ้างที่ผู้รับจ้างได้จ้างมาในอัตราและตามกำหนดเวลาที่ผู้รับจ้างได้ตกลงหรือทำสัญญาไว้ต่อลูกจ้างดังกล่าว

ถ้าผู้รับจ้างไม่จ่ายเงินค่าจ้างหรือค่าทดแทนอื่นใดแก่ลูกจ้างดังกล่าวในวรรคหนึ่ง ผู้ว่าจ้างมีสิทธิที่จะเอาเงินค่าจ้างที่จะต้องจ่ายแก่ผู้รับจ้างมาจ่ายให้แก่ลูกจ้างของผู้รับจ้างดังกล่าว และให้ถือว่าผู้ว่าจ้างได้จ่ายเงินจำนวนนั้นเป็นค่าจ้างให้แก่ผู้รับจ้างตามสัญญาแล้ว

ผู้รับจ้างจะต้องจัดให้มีประกันภัยสำหรับลูกจ้างทุกคนที่จ้างมาทำงาน โดยให้ครอบคลุมถึงความรับผิดชอบทั้งปวงของผู้รับจ้าง รวมทั้งผู้รับจ้างช่วง (ถ้ามี) ในกรณีความเสียหายที่คิดค่าสินไหมทดแทนได้ตามกฎหมายซึ่งเกิดจากอุบัติเหตุหรือภัยอันตรายใดๆ ต่อลูกจ้างหรือบุคคลอื่นที่ผู้รับจ้างหรือผู้รับจ้างช่วงจ้างมาทำงาน ผู้รับจ้างจะต้องส่งมอบกรมธรรม์ประกันภัยดังกล่าวพร้อมทั้งหลักฐานการชำระเบี้ยประกันให้แก่ผู้ว่าจ้างเมื่อผู้ว่าจ้างเรียกร้อง

ข้อ ๑๑. การตรวจรับงานจ้าง

เมื่อผู้ว่าจ้างได้ตรวจรับงานจ้างที่ส่งมอบและเห็นว่าถูกต้องครบถ้วนตามสัญญาแล้ว ผู้ว่าจ้างจะออกหลักฐานการรับมอบเป็นหนังสือไว้ให้ เพื่อผู้รับจ้างนำมาเป็นหลักฐานประกอบการขอรับเงินค่างานจ้างนั้น

ถ้าผลของการตรวจรับงานจ้างปรากฏว่างานจ้างที่ผู้รับจ้างส่งมอบไม่ตรงตามสัญญา ผู้ว่าจ้างทรงไว้ซึ่งสิทธิที่จะไม่รับงานจ้างนั้น ในกรณีเช่นว่านี้ ผู้รับจ้างต้องทำการแก้ไขให้ถูกต้องตามสัญญาด้วยค่าใช้จ่ายของผู้รับจ้างเอง และระยะเวลาที่เสียไปเพราะเหตุดังกล่าวผู้รับจ้างจะนำมาอ้างเป็นเหตุขอขยายเวลาส่งมอบงานจ้างตามสัญญาหรือของดหรือลดค่าปรับไม่ได้



ข้อ ๑๒. รายละเอียดของงานจ้างคลาดเคลื่อน

ผู้รับจ้างรับรองว่าได้ตรวจสอบและทำความเข้าใจในรายละเอียดของงานจ้างโดยถี่ถ้วนแล้ว หากปรากฏว่ารายละเอียดของงานจ้างนั้นผิดพลาดหรือคลาดเคลื่อนไปจากหลักการทางวิศวกรรมหรือทางเทคนิค ผู้รับจ้างตกลงที่จะปฏิบัติตามคำวินิจฉัยของผู้ว่าจ้าง คณะกรรมการตรวจรับพัสดุ เพื่อให้งานแล้วเสร็จบริบูรณ์ คำวินิจฉัยดังกล่าวให้ถือเป็นที่สุด โดยผู้รับจ้างจะคิดค่าจ้าง ค่าเสียหาย หรือค่าใช้จ่ายใดๆ เพิ่มขึ้นจากผู้ว่าจ้าง หรือขอขยายอายุสัญญาไม่ได้

ข้อ ๑๓. ค่าปรับ

หากผู้รับจ้างไม่สามารถทำงานให้แล้วเสร็จภายในเวลาที่กำหนดไว้ ในสัญญาและผู้ว่าจ้าง ยังมีได้บอกเลิกสัญญา ผู้รับจ้างจะต้องชำระค่าปรับให้แก่ผู้ว่าจ้างเป็น จำนวนเงินวันละ ๑,๒๐๐.๐๐ บาท (หนึ่งพันสองร้อยบาทถ้วน) นับถัดจากวันที่ครบกำหนดเวลาแล้วเสร็จของงานตามสัญญาหรือวันที่ผู้ว่าจ้างได้ขยายเวลาทำงานให้ จนถึงวันที่ทำงานแล้วเสร็จจริง นอกจากนี้ ผู้รับจ้างยอมให้ผู้ว่าจ้างเรียกค่าเสียหายอันเกิดขึ้นจากการที่ผู้รับจ้างทำงานล่าช้าเฉพาะส่วนที่เกินกว่าจำนวนค่าปรับดังกล่าวได้อีกด้วย

ในระหว่างที่ผู้ว่าจ้างยังมีได้บอกเลิกสัญญานั้น หากผู้ว่าจ้างเห็นว่าผู้รับจ้างจะไม่สามารถปฏิบัติตามสัญญาต่อไปได้ ผู้ว่าจ้างจะใช้สิทธิบอกเลิกสัญญาและใช้สิทธิตามข้อ ๑๔ ก็ได้ และถ้าผู้ว่าจ้างได้แจ้งข้อเรียกร้องไปยังผู้รับจ้างเมื่อครบกำหนดเวลาแล้วเสร็จของงานขอให้ชำระค่าปรับแล้ว ผู้ว่าจ้างมีสิทธิที่จะปรับผู้รับจ้างจนถึงวันบอกเลิกสัญญาได้อีกด้วย

ข้อ ๑๔. สิทธิของผู้ว่าจ้างภายหลังบอกเลิกสัญญา

ในกรณีที่ผู้ว่าจ้างบอกเลิกสัญญา ผู้ว่าจ้างอาจทำงานนั้นเองหรือว่าจ้างผู้อื่นให้ทำงานนั้นต่อจนแล้วเสร็จก็ได้ และในกรณีดังกล่าว ผู้ว่าจ้างมีสิทธิริบหรือบังคับจากหลักประกันการปฏิบัติตามสัญญาทั้งหมดหรือบางส่วนตามแต่จะเห็นสมควร นอกจากนั้น ผู้รับจ้างจะต้องรับผิดชอบในค่าเสียหายซึ่งเป็นจำนวนเกินกว่าหลักประกันการปฏิบัติตามสัญญา รวมทั้งค่าใช้จ่ายที่เพิ่มขึ้นในการทำงานนั้นต่อให้แล้วเสร็จตามสัญญา ซึ่งผู้ว่าจ้างจะหักเอาจากจำนวนเงินใดๆ ที่จะจ่ายให้แก่ผู้รับจ้างก็ได้

ข้อ ๑๕. การบังคับค่าปรับ ค่าเสียหาย และค่าใช้จ่าย

ในกรณีที่ผู้รับจ้างไม่ปฏิบัติตามสัญญาข้อใดข้อหนึ่งด้วยเหตุใดๆ ก็ตาม จนเป็นเหตุให้เกิดค่าปรับ ค่าเสียหาย หรือค่าใช้จ่ายแก่ผู้ว่าจ้าง ผู้รับจ้างต้องชดใช้ค่าปรับ ค่าเสียหาย หรือค่าใช้จ่ายดังกล่าวให้แก่ผู้ว่าจ้างโดยสิ้นเชิงภายในกำหนด ๑๕ (สิบห้า) วัน นับถัดจากวันที่ได้รับแจ้งเป็นหนังสือจากผู้ว่าจ้าง หากผู้รับจ้างไม่ชดใช้ให้ถูกต้องครบถ้วนภายในระยะเวลาดังกล่าวให้ผู้ว่าจ้างมีสิทธิที่จะหักเอาจากจำนวนเงินค่าจ้างที่ต้องชำระหรือบังคับจากหลักประกันการปฏิบัติตามสัญญาได้ทันที

หากค่าปรับ ค่าเสียหาย หรือค่าใช้จ่ายที่บังคับจากเงินค่าจ้างที่ต้องชำระ หรือหลักประกันการปฏิบัติตามสัญญาแล้วยังไม่เพียงพอ ผู้รับจ้างยินยอมชำระส่วนที่เหลือ ที่ยังขาดอยู่จนครบถ้วนตามจำนวนค่าปรับ ค่าเสียหาย หรือค่าใช้จ่ายนั้น ภายในกำหนด ๑๕ (สิบห้า) วัน นับถัดจากวันที่ได้รับแจ้งเป็นหนังสือจากผู้ว่าจ้าง



หากมีเงินค่าจ้างตามสัญญาที่หักไว้จ่ายเป็นค่าปรับ ค่าเสียหาย หรือค่าใช้จ่ายแล้วยังเหลืออยู่อีกเท่าใด ผู้ว่าจ้างจะคืนให้แก่ผู้รับจ้างทั้งหมด

ข้อ ๑๖. การงดหรือลดค่าปรับ หรือการขยายเวลาปฏิบัติงานตามสัญญา

ในกรณีที่มิเหตุเกิดจากความผิดหรือความบกพร่องของฝ่ายผู้ว่าจ้าง หรือเหตุสุดวิสัย หรือเกิดจากเหตุการณ์อันหนึ่งอันใดที่ผู้รับจ้างไม่ต้องรับผิดชอบตามกฎหมาย หรือเหตุอื่นตามที่กำหนดในกฎกระทรวง ซึ่งออกตามความในกฎหมายว่าด้วยการจัดซื้อจัดจ้างและการบริหารพัสดุภาครัฐ ทำให้ผู้รับจ้างไม่สามารถทำงานให้แล้วเสร็จตามเงื่อนไขและกำหนดเวลาแห่งสัญญานี้ได้ ผู้รับจ้างจะต้องแจ้งเหตุหรือเหตุการณ์ดังกล่าวพร้อมหลักฐานเป็นหนังสือให้ผู้ว่าจ้างทราบ เพื่อของดหรือลดค่าปรับ หรือขยายเวลาทำงานออกไปภายใน ๑๕ (สิบห้า) วันนับถัดจากวันที่เหตุนั้นสิ้นสุดลง หรือตามที่กำหนดในกฎกระทรวงดังกล่าว แล้วแต่กรณี

ถ้าผู้รับจ้างไม่ปฏิบัติให้เป็นไปตามความในวรรคหนึ่ง ให้ถือว่าผู้รับจ้างได้สละสิทธิเรียกร้องในการที่จะของดหรือลดค่าปรับ หรือขยายเวลาทำงานออกไปโดยไม่มีเงื่อนไขใดๆ ทั้งสิ้น เว้นแต่ กรณีเหตุเกิดจากความผิดหรือความบกพร่องของฝ่ายผู้ว่าจ้าง ซึ่งมีหลักฐานชัดเจน หรือผู้ว่าจ้างทราบดี อยู่แล้วตั้งแต่ต้น

การงดหรือลดค่าปรับ หรือขยายกำหนดเวลาทำงานตามวรรคหนึ่ง อยู่ในดุลพินิจของผู้ว่าจ้างที่จะพิจารณาตามที่เห็นสมควร

สัญญานี้ทำขึ้นเป็นสองฉบับ มีข้อความถูกต้องตรงกัน คู่สัญญาได้อ่านและเข้าใจข้อความ โดยละเอียดตลอดแล้ว จึงได้ลงลายมือชื่อ พร้อมทั้งประทับตรา (ถ้ามี) ไว้เป็นสำคัญต่อหน้าพยาน และคู่สัญญาต่างยึดถือไว้ฝ่ายละหนึ่งฉบับ



(ลงชื่อ)..... นางกษมา.....ผู้ว่าจ้าง
(นางกษมา แฉฉฉาย)

ผู้อำนวยการสำนักจัดหาและบริหารทรัพย์สิน
ปฏิบัติราชการแทน ปลัดกระทรวงการต่างประเทศ

(ลงชื่อ)..... [Signature].....ผู้รับจ้าง
(นายรัตนชัย ธิรเถกิง)
บริษัท แอปเปิ้ลบิซซิเนส จำกัด

(ลงชื่อ)..... นายณนันทน์รัฐ เหลือบชม.....พยาน
(นายณนันทน์รัฐ เหลือบชม)

(ลงชื่อ)..... นางสาวพนิดา สิมะโชคชัย.....พยาน
(นางสาวพนิดา สิมะโชคชัย)

ใบเสนอราคาจ้างด้วยวิธีประกวดราคาอิเล็กทรอนิกส์ (e-bidding)

เรียน ประธานกรรมการพิจารณาผลประกวดราคาอิเล็กทรอนิกส์

๑. ข้าพเจ้า บริษัท แปดแปดบิซซิเนส จำกัด สำนักงานใหญ่ ตั้งอยู่ เลขที่ 11/5 ม.4 ถนน ตำบล/แขวง ส่วนหลวง อำเภอ/เขต กระทุ่มแบน จังหวัด สมุทรสาคร โทรศัพท์ 086-3618198 โดย น.ส.ณติชา ผลข้าทอง ผู้ลงนามข้างท้ายนี้ (ในกรณีผู้รับจ้างเป็นบุคคลธรรมดาให้ใช้ข้อความว่า ข้าพเจ้า (ระบุชื่อบุคคลธรรมดา) อยู่บ้านเลขที่ ถนน ตำบล/แขวง อำเภอ/เขต จังหวัด ผู้ถือบัตรประจำตัวประชาชน เลขที่ โทรศัพท์ โดย ได้พิจารณาเงื่อนไขต่างๆ ในเอกสารประกวดราคาอิเล็กทรอนิกส์ และเอกสารเพิ่มเติม (ถ้ามี) เลขที่ 5/2563 โดยตลอดและยอมรับข้อกำหนดและเงื่อนไขนั้นแล้ว รวมทั้งรับรองว่า ข้าพเจ้าเป็นผู้มีคุณสมบัติครบถ้วนตามที่กำหนดและไม่เป็นผู้ที่ทำงานของหน่วยงานของรัฐ

๒. ข้าพเจ้าขอเสนอที่จะทำงานจ้าง ทาสีผนังทางเดินภายในอาคาร A,B,C,D และ E ตามข้อกำหนดเงื่อนไขรายละเอียดแห่งเอกสารประกวดราคาอิเล็กทรอนิกส์ ตามราคาที่ได้ระบุไว้ในใบเสนอราคาดังกล่าว เป็นเงินทั้งสิ้น 1,200,000.- บาท (หนึ่งล้านสองแสนบาทถ้วน) ซึ่งได้รวมภาษีมูลค่าเพิ่มตลอดจนภาษีอากรอื่นๆ และค่าใช้จ่ายที่ส่งมอบไว้ด้วยแล้ว

๓. ข้าพเจ้าจะยื่นคำเสนอราคานี้เป็นระยะเวลา 120 วัน ตั้งแต่วันยื่นข้อเสนอและ ๑ ภาระทรวง ๑ อาจรับคำเสนอนี้ ณ เวลาใดก็ได้ก่อนที่จะครบกำหนดระยะเวลาดังกล่าว หรือระยะเวลาที่ยืดออกไปตามเหตุผลอันสมควรที่ ๑ ภาระทรวง ๑ ร้องขอ

๔. ข้าพเจ้ารับรองว่าจะส่งมอบงานตามเงื่อนไขที่เอกสารประกวดราคาอิเล็กทรอนิกส์กำหนดไว้
๕. ในกรณีที่ข้าพเจ้าได้รับการพิจารณาให้เป็นผู้ชนะการประกวดราคาอิเล็กทรอนิกส์ ข้าพเจ้ารับรองที่จะ

๕.๑ ทำสัญญาตามแบบสัญญาจ้างแนบท้ายเอกสารการประกวดราคาอิเล็กทรอนิกส์หรือตามที่สำนักงานอัยการสูงสุดได้แก้ไขเพิ่มเติมแล้ว กับ ๑ ภาระทรวง ๑ ภายใน 7 วัน นับถัดจากวันที่ได้รับหนังสือให้ไปทำสัญญา


๕.๒ มอบหลักประกันการปฏิบัติตามสัญญา ตามที่ระบุไว้ในข้อ ๗ ของเอกสารการประกวดราคาอิเล็กทรอนิกส์ ให้แก่ ๑ ภาระทรวง ๑ ขณะที่ได้ลงนามในสัญญาเป็นจำนวนร้อยละ 5 ของราคาตามสัญญาที่ได้ระบุไว้ในใบเสนอราคาดังกล่าว เพื่อเป็นหลักประกันการปฏิบัติตามสัญญาโดยถูกต้องและครบถ้วน

หากข้าพเจ้าไม่ปฏิบัติตามที่ระบุในข้อ ๕.๑ และ/หรือข้อ ๕.๒ ดังกล่าวข้างต้น ข้าพเจ้ายอมชดใช้ค่าเสียหายใดๆ ที่อาจมีแก่ ๑ ภาระทรวง ๑ และ ๑ ภาระทรวง ๑ มีสิทธิจะให้ผู้ยื่นข้อเสนอรายอื่นเป็นผู้ชนะการประกวดราคาอิเล็กทรอนิกส์ได้ หรือ ๑ ภาระทรวง ๑ อาจดำเนินการจัดจ้างการประกวดราคาอิเล็กทรอนิกส์ใหม่ก็ได้

๖. ข้าพเจ้ายอมรับว่า ๑ ภาระทรวง ๑ ไม่มีความผูกพันที่จะรับคำเสนอนี้ หรือใบเสนอราคาใดๆ รวมทั้งไม่ต้องรับผิดชอบในค่าใช้จ่ายใดๆ อันอาจเกิดขึ้นในการที่ข้าพเจ้าได้เข้ายื่นข้อเสนอครั้งนี้

๗. เพื่อเป็นประกันในการปฏิบัติโดยถูกต้อง ตามที่ได้ทำความเข้าใจและผูกพันแห่งคำเสนอนี้ ข้าพเจ้าขอมอบ ๑ ภาระทรวง ๑ เพื่อเป็นหลักประกันการเสนอราคา เป็นจำนวนเงิน ๑ ภาระทรวง ๑ บาท (๑ ภาระทรวง ๑) มาพร้อมนี้

๘. ข้าพเจ้าได้ตรวจทานตัวเลขและตรวจสอบเอกสารต่างๆ ที่ได้ยื่นพร้อมใบเสนอราคาดังกล่าวโดยละเอียดแล้ว และเข้าใจดีว่า ๑ ภาระทรวง ๑ ไม่ต้องรับผิดชอบใดๆ ในความผิดพลาดหรือตกหล่น

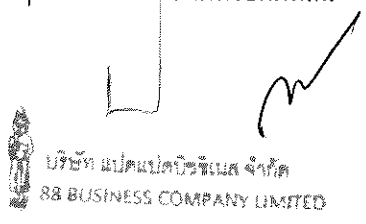
บริษัท แปดแปดบิซซิเนส จำกัด
88 BUSINESS COMPANY LIMITED

๙. ใบเสนอราคานี้ ได้ยื่นเสนอโดยบริษัทผู้ยุติธรรม และปราศจากกลฉ้อฉล หรือการสมรู้ร่วมคิดกัน โดยไม่ชอบด้วยกฎหมายกับบุคคลใดบุคคลหนึ่ง หรือหลายบุคคล หรือกับห้างหุ้นส่วน บริษัทใดๆ ที่ได้ยื่นข้อเสนอ ในคราวเดียวกัน

เสนอมา ณ วันที่ 31 เดือน มีนาคม พ.ศ. 2563

ลงชื่อ
(นางสาวณติชา ผลชำทอง)
ตำแหน่ง กรรมการ



บริษัท แปดแปดบิซเนส จำกัด
88 BUSINESS COMPANY LIMITED

หมายเหตุ

๑ ให้ระบุชื่อย่อของหน่วยงานของรัฐที่ดำเนินการจัดจ้าง เช่น กรม หรือจังหวัด หรือที่ไอที เป็นต้น

พ.น.ค. ๖๖๓.

แบบ ป.ร.4 (ก)

รายการปริมาณงานและราคา

งานปรับปรุงทาสีผนังทางเดินภายในอาคาร A,B,C,D และ E
สถานที่ อาคารกระทรวงการต่างประเทศ ถนนศรีอยุธยา
ประมาณราคาโดย บริษัท แปดแปดบิตซิเนสส์ จำกัด

ประมาณราคาเมื่อวันที่ 31 มีนาคม 2563

ลำดับที่	รายการ	จำนวน	หน่วย	ค่าวัสดุ		ค่าแรงงาน		รวมค่าวัสดุ และค่าแรงงาน	หมายเหตุ
				ราคาต่อหน่วย	จำนวนเงิน	ราคาต่อหน่วย	จำนวนเงิน		
1	งานปรับปรุงทาสีผนังและฝ้าเพดาน อาคาร A ชั้น B ถึงชั้น 4	2,836	ตร.ม.	42.00	119,112.00	22.00	62,392.00	181,504.00	
2	งานปรับปรุงทาสีผนังและฝ้าเพดานทางเดินภายใน อาคาร B ชั้น B ถึงชั้น G	2,375	ตร.ม.	42.00	99,750.00	22.00	52,250.00	152,000.00	
3	งานปรับปรุงทาสีผนังและฝ้าเพดานทางเดินภายใน อาคาร C ชั้น G ถึงชั้น 5	5,271	ตร.ม.	42.00	221,382.00	22.00	115,962.00	337,344.00	
4	งานปรับปรุงทาสีผนังและฝ้าเพดานทางเดินภายใน อาคาร D ชั้น G ถึงชั้น 5	2,072	ตร.ม.	42.00	87,024.00	22.00	45,584.00	132,608.00	
5	งานปรับปรุงทาสีผนังและฝ้าเพดานทางเดินภายใน อาคาร E ชั้น G ถึงชั้น 5	1,840	ตร.ม.	42.00	77,280.00	22.00	40,480.00	117,760.00	
6	งานปรับปรุงทาสีผนังและฝ้าเพดานบันไดหนีไฟ	711	ตร.ม.	42.00	29,862.00	22.00	15,642.00	45,504.00	
7	งานปรับปรุงทาสีผนังและฝ้าเพดานโถง C, D และ E	3,448	ตร.ม.	42.00	144,816.00	22.00	75,856.00	220,672.00	
				รวมค่าวัสดุและค่าแรงงาน				1,187,392.00	
				ภาษีมูลค่าเพิ่ม				83,117.44	
				รวมเป็นเงินทั้งสิ้น				1,270,509.44	
				คิดเป็นเงินเพียง				1,200,000.00	



บริษัท แปดแปดบิตซิเนสส์ จำกัด
88 BUSINESS COMPANY LIMITED

ตัวอักษร (หนึ่งล้านสองแสนบาทถ้วน)

ขอบเขตงาน (Terms of Reference : TOR)

โครงการทาสีผนังทางเดินภายในอาคาร A, B, C, D และ E

อาคารกระทรวงการต่างประเทศ ถนนศรีอยุธยา

1. หลักการและเหตุผล

ด้วยในปีงบประมาณ 2563 สำนักจัดทาและบริหารทรัพย์สิน ได้ตั้งงบประมาณรายจ่ายประจำปี พ.ศ. 2563 งบลงทุน หมวดค่าที่ดินและสิ่งก่อสร้าง เพื่อดำเนินการโครงการทาสีผนังทางเดินภายในอาคาร A, B, C, D และ E อาคารกระทรวงการต่างประเทศ ถนนศรีอยุธยา

บัดนี้ เพื่อให้การดำเนินการทาสีผนังทางเดินภายในอาคาร A, B, C, D และ E อาคารกระทรวงการต่างประเทศ ถนนศรีอยุธยา เป็นไปตามแผน จึงเห็นควรดำเนินการจัดหาผู้รับจ้างเพื่อดำเนินการทาสีผนังทางเดินภายในอาคาร A, B, C, D และ E อาคารกระทรวงการต่างประเทศ ถนนศรีอยุธยา ดังกล่าว ในปีงบประมาณ 2563

2. วัตถุประสงค์

1. เพื่อปรับปรุงอาคารกระทรวงการต่างประเทศให้อยู่ในสภาพดี เหมาะสมสำหรับการปฏิบัติงาน
2. เพื่อให้เกิดภาพลักษณ์ที่ดีดูใหม่สวยงามน่ามอง และเป็นการเสริมสร้างภาพลักษณ์ที่ดีต่อหน่วยงาน

3. คุณสมบัติผู้เสนอราคา

- 3.1 มีความสามารถตามกฎหมาย
- 3.2 ไม่เป็นบุคคลล้มละลาย
- 3.3 ไม่อยู่ระหว่างเลิกกิจการ

3.4 ไม่เป็นบุคคลซึ่งอยู่ระหว่างถูกระงับการยื่นข้อเสนอหรือทาสัญญากับหน่วยงานของรัฐไว้ชั่วคราว เนื่องจากเป็นผู้ที่ไม่ผ่านเกณฑ์การประเมินผลการปฏิบัติงานของผู้ประกอบการตามระเบียบ ที่รัฐมนตรีว่าการกระทรวงการคลังกำหนดตามที่ประกาศเผยแพร่ในระบบเครือข่ายสารสนเทศ ของกรมบัญชีกลาง

3.5 ไม่เป็นบุคคลซึ่งถูกระงับชื่อไว้ในบัญชีรายชื่อผู้ทำงานและได้แจ้งเวียนชื่อให้เป็นผู้ทำงาน ของหน่วยงานของรัฐในระบบเครือข่ายสารสนเทศของกรมบัญชีกลาง ซึ่งรวมถึงนิติบุคคลที่ผู้ทำงานเป็นหุ้นส่วน ผู้จัดการ กรรมการผู้จัดการ ผู้บริหาร ผู้มีอำนาจในการดำเนินงานในกิจการของนิติบุคคลนั้นด้วย

3.6 มีคุณสมบัติและไม่มีลักษณะต้องห้ามตามที่คณะกรรมการนโยบายการจัดซื้อจัดจ้าง และการบริหารพัสดุภาครัฐกำหนดในราชกิจจานุเบกษา

- 3.7 เป็นนิติบุคคลผู้มีอาชีพขายพัสดุที่ประกวดราคาอิเล็กทรอนิกส์ดังกล่าว


บริษัท แปดแปดอีทีแอนด์ จำกัด
88 BUSINESS COMPANY LIMITED

ลงชื่อ.....ประธานกรรมการ ลงชื่อ.....กรรมการ ลงชื่อ.....กรรมการ

3.8 ไม่เป็นผู้มีผลประโยชน์ร่วมกันกับผู้ยื่นข้อเสนอรายอื่นที่เข้ายื่นข้อเสนอให้แก่ กระทรวงฯ ณ วันประกาศประกวดราคาอิเล็กทรอนิกส์ หรือไม่เป็นผู้กระทำการอันเป็นการขัดขวาง การแข่งขันอย่างเป็นทางการในการประกวดราคาอิเล็กทรอนิกส์ครั้งนี้

3.9 ไม่เป็นผู้ได้รับเอกสิทธิ์หรือความคุ้มกัน ซึ่งอาจปฏิเสธไม่ยอมขึ้นศาลไทย เว้นแต่รัฐบาล ของผู้ยื่นข้อเสนอได้มีคำสั่งให้สละเอกสิทธิ์และความคุ้มกันเช่นนั้น

3.10 ผู้ยื่นข้อเสนอต้องลงทะเบียนในระบบจัดซื้อจัดจ้างภาครัฐด้วยอิเล็กทรอนิกส์ (Electronic Government Procurement: e -GP) ของกรมบัญชีกลาง

3.11 ผู้ยื่นข้อเสนอซึ่งได้รับการคัดเลือกเป็นคู่สัญญาต้องลงทะเบียนในระบบจัดซื้อจัดจ้างภาครัฐด้วยอิเล็กทรอนิกส์ (Electronic Government Procurement: e -GP) ของกรมบัญชีกลางตามที่คณะกรรมการ ป.ป.ช. กำหนด

3.12 ผู้ยื่นข้อเสนอต้องไม่อยู่ในฐานะเป็นผู้ไม่แสดงบัญชีรายรับรายจ่าย หรือแสดงบัญชี รายรับรายจ่ายไม่ถูกต้องครบถ้วนในสาระสำคัญ ตามที่คณะกรรมการ ป.ป.ช. กำหนด

3.13 ผู้ยื่นข้อเสนอซึ่งได้รับคัดเลือกเป็นคู่สัญญาต้องรับและจ่ายเงินผ่านบัญชีธนาคาร เว้นแต่ การจ่ายเงินแต่ละครั้งซึ่งมีมูลค่าไม่เกินสามหมื่นบาทคู่สัญญาอาจจ่ายเป็นเงินสดก็ได้ ตามที่คณะกรรมการ ป.ป.ช. กำหนด

3.14 ผู้เสนอราคาต้องมีผลงานประเภทเดียวกับงานที่จ้างในวงเงินไม่น้อยกว่า 680,000.00 บาท ในสัญญาเดียวกันและมีผลงานในระยะเวลาไม่น้อยกว่า 5 ปี นับจากวันเสนอราคา โดยยื่นหนังสือรับรองผลงานและสัญญาจ้างหรือใบสั่งซื้อสั่งจ้างพร้อมรับรองสำเนาถูกต้องโดยผลงานดังกล่าว จะต้องเป็นผลงานที่เป็นคู่สัญญาโดยตรงกับส่วนราชการ หน่วยงานตามกฎหมายว่าด้วยระเบียบบริหารราชการส่วนท้องถิ่น หน่วยงานอื่นซึ่งมีกฎหมายบัญญัติให้มีฐานะเป็นราชการบริหารส่วนท้องถิ่น รัฐวิสาหกิจ หรือหน่วยงานเอกชนที่เชื่อถือได้ (ถ้ามี)

3.15 ผู้เสนอราคาที่เสนอราคาในรูปแบบของ "กิจการร่วมค้า" ต้องมีคุณสมบัติดังนี้

3.15.1 กรณีที่กิจการร่วมค้าได้จดทะเบียนเป็นนิติบุคคลใหม่ โดยหลักการกิจการร่วมค้าจะต้องมีคุณสมบัติครบถ้วนตามเงื่อนไขที่กำหนดไว้ในเอกสารประกวดราคา และการเสนอราคาให้เสนอราคาในนาม "กิจการร่วมค้า" ส่วนคุณสมบัติด้านผลงานกิจการร่วมค้าดังกล่าว สามารถนำผลงานของผู้เข้าร่วมค้ามาใช้แสดงเป็นผลงานของกิจการร่วมค้าที่เข้าประกวดราคาได้

3.15.2 กรณีที่กิจการร่วมค้าไม่ได้จดทะเบียนเป็นนิติบุคคลใหม่ โดยหลักการนิติบุคคลแต่ละนิติบุคคลที่เข้าร่วมค้าทุกราย จะต้อง มีคุณสมบัติครบถ้วนตามเงื่อนไขที่กำหนดไว้ในเอกสารประกวดราคา เว้นแต่ในกรณีที่กิจการร่วมค้าได้มีข้อตกลงระหว่างผู้เข้าร่วมค้าเป็นลายลักษณ์อักษรกำหนดให้ผู้เข้าร่วมค้ารายใดรายหนึ่งเป็นผู้รับผิดชอบหลักในการเข้าเสนอราคากับทางราชการ และแสดงหลักฐานดังกล่าวมาพร้อมการยื่นข้อเสนอประกวดราคาทางระบบจัดซื้อจัดจ้างภาครัฐด้วยวิธีอิเล็กทรอนิกส์ กิจการร่วมค่านั้นสามารถใช้ผลงานของผู้ร่วมค้าหลักรายเดียวเป็นผลงานของกิจการร่วมค้าที่ยื่นเสนอราคาได้

บริษัท แปดแปดโรจินต์ จำกัด
88 BUSINESS COMPANY LIMITED

ลงชื่อ.....ประธานกรรมการ ลงชื่อ.....กรรมการ ลงชื่อ.....กรรมการ

ทั้งนี้ " กิจการร่วมค้าที่จดทะเบียนเป็นนิติบุคคลใหม่ " หมายความว่า กิจการร่วมค้าที่จดทะเบียนเป็นนิติบุคคลต่อหน่วยงานของรัฐซึ่งมีหน้าที่รับผิดชอบ (กรมพัฒนาธุรกิจการค้ากระทรวงพาณิชย์)

4. แบบรูปรายงาน คุณลักษณะเฉพาะ หรือขอบเขตงานจ้าง

4.1 ขอบเขตงานจ้าง

- | | | | | |
|-------|--|----------------------|------------------------------------|-----|
| 4.1.1 | แบบแปลนสถาปัตยกรรม | จำนวน | 1 | ชุด |
| 4.1.2 | การกำหนดให้ใช้วัสดุ และอุปกรณ์เพื่อความปลอดภัย | | | |
| | - งานจัดหาอุปกรณ์ระบบป้องกันฝุ่นละออง | จำนวน | 1 | งาน |
| | - งานจัดหารั้วกันแนวเขตการก่อสร้าง | จำนวน | 1 | งาน |
| 4.1.3 | งานปรับปรุงทาสีผนังและฝ้าเพดานทางเดินภายในอาคาร A ชั้น B ถึงชั้น 4 | จำนวนพื้นที่ | ทั้งสิ้น 1,502 และ 1,334 ตารางเมตร | |
| 4.1.4 | งานปรับปรุงทาสีผนังและฝ้าเพดานทางเดินภายในอาคาร B ชั้น B ถึงชั้น G | จำนวนพื้นที่ | ทั้งสิ้น 1,195 และ 1,180 ตารางเมตร | |
| 4.1.5 | งานปรับปรุงทาสีผนังและฝ้าเพดานทางเดินภายในอาคาร C ชั้น G ถึงชั้น 5 | จำนวนพื้นที่ | ทั้งสิ้น 2,079 และ 3,192 ตารางเมตร | |
| 4.1.6 | งานปรับปรุงทาสีผนังและฝ้าเพดานทางเดินภายในอาคาร D ชั้น G ถึงชั้น 5 | จำนวนพื้นที่ | ทั้งสิ้น 901 และ 1,171 ตารางเมตร | |
| 4.1.7 | งานปรับปรุงทาสีผนังและฝ้าเพดานทางเดินภายในอาคาร E ชั้น G ถึงชั้น 5 | จำนวนพื้นที่ | ทั้งสิ้น 669 และ 1,171 ตารางเมตร | |
| 4.1.8 | งานปรับปรุงทาสีผนังและฝ้าเพดานบันไดหนีไฟทั้งหมด | จำนวนพื้นที่ทั้งสิ้น | 711 ตารางเมตร | |
| 4.1.9 | งานปรับปรุงทาสีผนังและฝ้าเพดานโถง C, D และ E | จำนวนพื้นที่ทั้งสิ้น | 3,448 ตารางเมตร | |
- ***หมายเหตุ รวมพื้นที่ทาสีผนัง , เสา และฝ้าเพดานทั้งหมด 18,553 ตารางเมตร

4.2 งานเตรียมพื้นที่ปฏิบัติงาน

4.2.1 ผู้รับจ้างจะต้องทำการตรวจสอบแบบ และพื้นที่จริง พร้อมจัดทำรายละเอียดการปรับปรุงซ่อมแซม การตกแต่งภายใน การจัดวางครุภัณฑ์ วิธีการ และตารางแผนการทำงาน/ตารางนำของเข้าพื้นที่ การติดตั้งวัสดุ รวมไปถึงจนถึงคาดการณ์ลักษณะสมบัติของวัสดุและผลิตภัณฑ์ที่ใช้ ให้ผู้ว่าจ้างตรวจสอบอย่างน้อย 3 วันทำการ ก่อนเข้าดำเนินงานทุกครั้ง ในกรณีพื้นที่หรือระยะไม่ตรงกับแบบให้ยึดถือพื้นที่จริงเป็นหลัก เมื่อมีค่าใช้จ่ายเกิดขึ้นจะต้องอยู่ในความรับผิดชอบของผู้รับจ้างแต่เพียงผู้เดียว



บริษัท แปดแปดอีชอินแอนด์ จำกัด
88 BUSINESS COMPANY LIMITED

ลงชื่อ..... กรรมการ ลงชื่อ..... กรรมการ ลงชื่อ..... กรรมการ

4.2.3 ผู้รับจ้างจะต้องปิดกั้นพื้นที่ที่จะดำเนินการปรับปรุงซ่อมแซมให้เป็นสัดส่วน โดยคำนึงถึงความปลอดภัย และไม่รบกวนการทำงานในส่วนอื่นของกระทรวงฯ

4.2.4 ในการดำเนินการทุก ๆ ขั้นตอน จะต้องไม่กระทบกับระบบเครื่องปรับอากาศ ระบบไฟฟ้า ระบบไฟฟ้าสำรองของอาคาร และระบบดับเพลิงที่มีอยู่ของกระทรวงฯ เมื่อกระทบหรือเกิดความเสียหายขึ้น ผู้รับจ้างจะต้องรับผิดชอบ และดำเนินการให้กลับสู่สภาพเดิมเท่านั้น

4.2.5 งานขนย้ายวัสดุ และครุภัณฑ์ที่จำเป็นต่อการทำงานของเจ้าหน้าที่ จะต้องทำการขนย้ายไปยังห้องทำงานชั่วคราวก่อนการรื้อถอนพื้นที่หรือปิดกั้นบริเวณปรับปรุง

4.2.6 ทำความสะอาดพื้นที่ และบริเวณโดยรอบพื้นที่หลังการปรับปรุงให้สะอาดเรียบร้อยก่อนส่งมอบพื้นที่

4.2.7 การรื้อถอน ขนย้าย และจัดเก็บสิ่งของหรือครุภัณฑ์ก่อนทำการปรับปรุง ผู้รับจ้างจะต้องรับประกันความเสียหายต่าง ๆ ที่เกิดขึ้นจากการกระทำของผู้รับจ้างทุกกรณี หากเกิดความเสียหายขึ้น ผู้รับจ้างต้องดำเนินการซ่อมแซม แก้ไขให้อยู่ในสภาพเรียบร้อย และสามารถใช้งานได้ดังเดิม โดยผู้รับจ้างจะต้องรับผิดชอบค่าใช้จ่ายที่เกิดขึ้นเอง หรือชดเชยค่าเสียหายจากเหตุการณ์ตามความเป็นจริง ทางกระทรวงฯ จะหักเงินชดเชยค่าเสียหายออกจากค่าจ้างบริการตามงวดที่ผู้รับจ้างได้รับ หรืองวดต่อไปจนกว่าจะครบจำนวนค่าเสียหายที่เกิดขึ้นจริง พร้อมทั้งขนเศษวัสดุ เช่น เศษปูน กระเบื้องสี ขยะที่เกิดขึ้นจากการดำเนินการออกไปทิ้งนอกพื้นที่ของกระทรวงฯ

4.2.8 ขั้นตอนการติดตั้งนั่งร้าน

- ผู้รับจ้างต้องสำรวจพื้นที่ที่จะติดตั้งนั่งร้าน ขณะทำการติดตั้งจะต้องไม่มีสิ่งกีดขวาง ต่างๆ อยู่โดยรอบบริเวณที่จะติดตั้ง ควรนำกรวยมาวางล้อมรอบบริเวณที่จะติดตั้งนั่งร้านเพื่อป้องกันผู้ที่ไม่มีส่วนเกี่ยวข้อง เข้าใกล้พื้นที่ดังกล่าว

- ต้องเช็กระดับในการติดตั้งนั่งร้านทุกครั้ง ฐานรองนั่งร้านจะต้องปรับระดับได้ โดยใช้ Jack Base หรือ U Head และไม่ควรถูกปรับระดับเกิน 2 ใน 3 ของความสูงฐานรอง

- ตรวจสอบสภาพความพร้อมของอุปกรณ์ทุกชิ้นว่าอยู่ในสภาพสมบูรณ์พร้อมใช้งานหรือไม่ และต้องคำนึงถึงกฎ 3 เท่า คือ ไม่ควรต่อนั่งร้านเกิน 3 เท่าของความกว้างด้านแคบของนั่งร้านถ้าต้องการต่อนั่งร้านสูงกว่านั้นควรติดตั้งอุปกรณ์เสริม เช่น ชุดค้ำยันนั่งร้าน, นั่งร้านเสริม ในกรณีที่ต้องการต่อนั่งร้านเกิน 18 เมตร ควรปรึกษาวิศวกรผู้ควบคุมงาน

4.3 รายละเอียดการดำเนินงาน

4.3.1 ทำการป้องกัน และปิดกั้นพื้นที่ที่จะดำเนินการซ่อมแซมโดยจะต้องไม่กระทบต่อ การทำงานของบุคลากรของกระทรวงฯ พื้นทางเดิน ผังปูน (นอกขอบเขตการจ้าง) ส่วนโครงสร้างของอาคาร หรือระบบต่าง ๆ ที่ไม่เกี่ยวข้อง เป็นต้น เมื่อหลีกเลี่ยงไม่ได้ให้ผู้รับจ้างแจ้งต่อผู้ว่าจ้างก่อนดำเนินการทุกครั้ง



บริษัท แปดแปดบิซิเนส จำกัด
88 BUSINESS COMPANY LIMITED

ลงชื่อ.....ประธานกรรมการ ลงชื่อ.....กรรมการ ลงชื่อ.....กรรมการ

4.3.2 ให้สำรวจ/เตรียมความพร้อม ความเรียบร้อย ก่อนการทำงานที่มีความเสี่ยงสูงโดยให้ยึดถือความปลอดภัยในการทำงานเป็นหลัก และแจ้งต่อผู้ว่าจ้างก่อนดำเนินการทุกครั้ง เช่น ตั้งนั่งร้านในพื้นที่สูง การกำหนดจุดรอยต่อเพื่อซ่อมแซม การตั้งนั่งร้านไม้ไผ่แบบแปะกำแพง การทำงานที่กระทบต่อระบบอื่น ๆ เป็นต้น

4.3.3 ทำการชุบสีเดิมที่ลอก, ฉีก, บวม และพอง ออกให้หมด (ห้ามใช้แปรงลวด) ในกรณีที่รื้อถอนแล้วเจอรอยต่อของโครงสร้าง (Expansion Joint & Construction Joint) ให้รื้อถอนวัสดุปิดผิวของเดิมออกก่อนแล้วทำความสะอาดให้เรียบร้อย หลังจากนั้นให้ทำการปิดรอยต่อด้วยโฟมเส้น (Backing Rod & Filler Rod) ก่อนดำเนินการปิดผิวด้วยซิลิโคน, พียูโฟม, หรือวัสดุที่มีความยืดหยุ่นสูง

4.3.4 ในกรณีที่พบผนังปูน/ฝ้าเพดานแตกนอกเหนือจากข้างต้น (Crack) ให้ดำเนินการซ่อมแซมให้เรียบร้อยก่อน โดยให้ปิดทับรอยต่อของรอยแตกด้วยผ้าเทปสำหรับปิดรอยต่อ หรือผ้าไฟเบอร์กลาส แล้วฉาบปิดทับด้วยยิปซัมหรือวัสดุตกแต่งผิวที่ใช้ฉาบได้ เมื่อฉาบปิดรอยต่อเสร็จสิ้นให้เก็บความเรียบร้อยของผิวด้วยกระดาษทราย โดยจะต้องให้เนื้อผิวของรอยต่อสม่ำเสมอกับพื้นผิวฝ้าข้างเคียง

4.3.5 ในกรณีที่ผนังปูน/ฝ้าเพดานมีคราบน้ำ ตะไคร่น้ำ หรือบวมเนื่องจากความชื้น ต้องทำการขัดล้างตามด้วยทาน้ำยากันเชื้อราหรือน้ำยากันซึมก่อนทำการโปะเพื่อเก็บความเรียบร้อยของผิวผนัง หลังจากนั้นทำความสะอาดพื้นผิวให้เรียบร้อย ในกรณีที่พื้นผิวปูนใหม่ให้ทำการทาสีรองพื้นปูนใหม่กันต่าง ถ้าเป็นพื้นผิวปูนเก่าให้รองพื้นด้วยน้ำยาปูนเก่าก่อนทุกครั้ง จากนั้นทำการทาสีอย่างน้อยไม่ต่ำกว่า 2 รอบ หรือจนกว่าสีจะกลืนเป็นเนื้อเดียวกันกับพื้นผิวข้างเคียง

4.4. คุณสมบัติและคุณลักษณะของผลิตภัณฑ์ที่ใช้

4.4.1 ปูนซีเมนต์ ซ่อมแซมผิวโครงสร้าง มีคุณสมบัติดังนี้

- เป็นวัสดุปูนทรายผสมด้วยเส้นใยไฟเบอร์ สำหรับอุดรอยต่อของคอนกรีตได้ กันน้ำ มีการยึดเกาะที่ดี เป็นประเภทปูนซีเมนต์ มีการยึดเกาะที่ดีบนพื้นผิวที่ใช้ในการก่อสร้างเกือบทุกประเภท มีความเหนียวไม่ไหลย้อย ใช้งานสะดวก สามารถป้องกันเหล็กเสริมจากการกัดกร่อนและสนิม

4.4.2 ปูนซีเมนต์แต่งผิวบาง ชนิดเนื้อละเอียด มีคุณสมบัติดังนี้

- เป็นปูนฉาบบางสำเร็จรูปใช้ผสมกับน้ำสำหรับฉาบบางลงบนพื้นคอนกรีต หรือปูนฉาบใช้ได้ทั้งงานภายในและภายนอก เพื่อแก้ไขข้อบกพร่องของพื้นผิว เช่น รูฟองอากาศ รอยแตกกร้าว รอยแตกลายงา รอยตามด รอยเม็ดทรายบนผิวปูนฉาบของผนังและฝ้า สามารถทาสีทับได้

4.4.3 สีน้ำอะคริลิก

- สีอะคริลิกที่ใช้จะต้องเป็น สีน้ำอะคริลิก 100 เปอร์เซ็นต์ (สีทาภายนอกเท่านั้น) คุณภาพสูง ฟิล์มสียึดเกาะดีเยี่ยม โดยเป็นสีเสมือนของเดิมเท่านั้น เป็นสีที่ต้องผ่านมาตรฐาน ASTE E424, มอก. 2321-2549, มอก. 2514-2553 อย่างใดอย่างหนึ่ง สามารถทนทานยาวนานไม่น้อยกว่า 15 ปี ช่วยลดอุณหภูมิให้ผนังไม่น้อยกว่า 10 องศาเซลเซียส สามารถสะท้อนความร้อนได้ไม่น้อยกว่าร้อยละ 95 มีความคงทนต่อแสง การขีดข่วน เชื้อรา ปราศจากสารปรอท ตะกั่ว และโลหะหนักทุกชนิด

ลงชื่อ.....ประธานกรรมการ ลงชื่อ.....กรรมการ ลงชื่อ.....กรรมการ

4.4.4 ซิลิโคน/ฟิวโฟม (Silicon/PU Foam)

- ซิลิโคน/ฟิวโฟมที่นำมาใช้นั้นต้องได้มาตรฐานตาม มอก., ASTM, JIS อย่างใดอย่างหนึ่ง และจะต้องมีความยืดหยุ่นไม่น้อยกว่า 400 % (Weatherseal Silicone Movement +50%) ทนทานต่อสภาพอากาศ และสิ่งแวดล้อม เช่น รังสีอุลตราไวโอเล็ต, แร่งสั่นสะเทือน, ความชื้น, โอโซน, การเปลี่ยนแปลงอุณหภูมิ, มลภาวะทางอากาศและสารละลายต่าง ๆ ได้เป็นอย่างดี มีอายุการใช้งานไม่น้อยกว่า 5 ปี

5. วงเงินในการจัดจ้าง

วงเงินงบประมาณในการจัดซื้อจัดจ้าง เป็นเงิน 1,700,000 บาท (หนึ่งล้านเจ็ดแสนบาทถ้วน)

6. ระยะเวลาการทำงาน

ระยะเวลาในการดำเนินการตามขอบเขตงานและรายละเอียดรูปแบบทั้งหมด ให้แล้วเสร็จภายในระยะ 210 วันนับจากวันที่ลงนามในสัญญาจ้าง

7. ระยะเวลาการรับประกัน

ระยะเวลาการรับประกันต้องรับประกันความเสียหายหรือข้อบกพร่องของวัสดุ ที่เกี่ยวข้องกับลักษณะงานทั้งหมด เป็นระยะเวลา 2 ปี นับจากวันที่ได้ตรวจรับงานงวดสุดท้ายเรียบร้อยแล้ว

8. การจ้างงาน

ผู้รับจ้างต้องส่งแผนการทำงานและต้องเข้ามาดำเนินงานภายในระยะเวลา 5 วันทำการ นับจากวันที่ลงนามในสัญญาจ้างและผู้รับจ้างต้องนำเงินในอัตราร้อยละ 5 (ห้า) ของวงเงินในการจ้าง เพื่อเป็นหลักค้ำประกันในการจ้าง

9. การเบิกจ่ายเงิน

9.1 งวดที่ 1 จ่ายเงินจำนวน 20 % ใช้ระยะเวลา 30 วัน นับถัดจากวันลงนามในสัญญา เมื่อผู้รับจ้างส่งแผนงาน/วิธีการดำเนินการ พร้อมทั้งคุณสมบัติของวัสดุ และทำการกันขอบเขตพื้นที่การทำงาน (Protection) แล้วเสร็จ

9.2 งวดที่ 2 จ่ายเงินจำนวน 50 % ใช้ระยะเวลา 180 วัน นับถัดจากวันลงนามในสัญญา เมื่อผู้รับจ้างดำเนินการ



ลงชื่อ.....ประธานกรรมการ ลงชื่อ.....กรรมการ ลงชื่อ.....กรรมการ

- ทำการรื้อถอนผิวของผนังปูน/ฝ้าเพดานและขัดเตรียมผิวผนังปูน/ฝ้าเพดาน พร้อมทั้งซ่อมแซมพื้นผิวที่แตกร้าวต่าง ๆ ให้เรียบร้อย

- ทำการทาสีรองพื้นพร้อมทั้งทาสีจริง

- ดำเนินการรื้อถอนอุปกรณ์และวัสดุทั้งหมดที่ใช้ดำเนินการออก

10.3 งวดที่ 3 (งวดสุดท้าย) จ่ายเงินจำนวน 30 % ใช้ระยะเวลา 210 วัน นับถัดจากวันลงนามในสัญญา เมื่อผู้รับจ้างดำเนินงานแล้วเสร็จครบตามสัญญาพร้อมทำความสะอาดพื้นที่ให้เรียบร้อยพร้อมส่งมอบพื้นที่ให้กับทางกระทรวงฯ

10. สถานที่ติดต่อเพื่อขอทราบข้อมูลเพิ่มเติม และส่งข้อเสนอแนะ วิจารณ์ หรือแสดงความคิดเห็น

สามารถส่งข้อคิดเห็นหรือข้อเสนอแนะ วิจารณ์ เกี่ยวกับร่างขอบงาานงานนี้ได้ที่

th.thipnoiy@mfa.mail.go.th

สถานที่ติดต่อ กระทรวงการต่างประเทศ

443 ถนนศรีอยุธยา แขวงทุ่งพญาไท เขตราชเทวี กรุงเทพฯ 10400

โทรศัพท์ 02 203 5000 ต่อ 16029

โทรสาร 02 643 5323

หมายเหตุ* สาธารณชนที่ต้องการเสนอแนะ วิจารณ์ หรือมีความเห็น ต้องเปิดเผยชื่อและที่อยู่ของผู้ให้ข้อเสนอแนะ วิจารณ์ หรือมีความเห็นด้วย



บริษัท แปดแปดบิซิเนส จำกัด
88 BUSINESS COMPANY LIMITED

ลงชื่อ.....ประธานกรรมการ ลงชื่อ.....กรรมการ ลงชื่อ.....กรรมการ








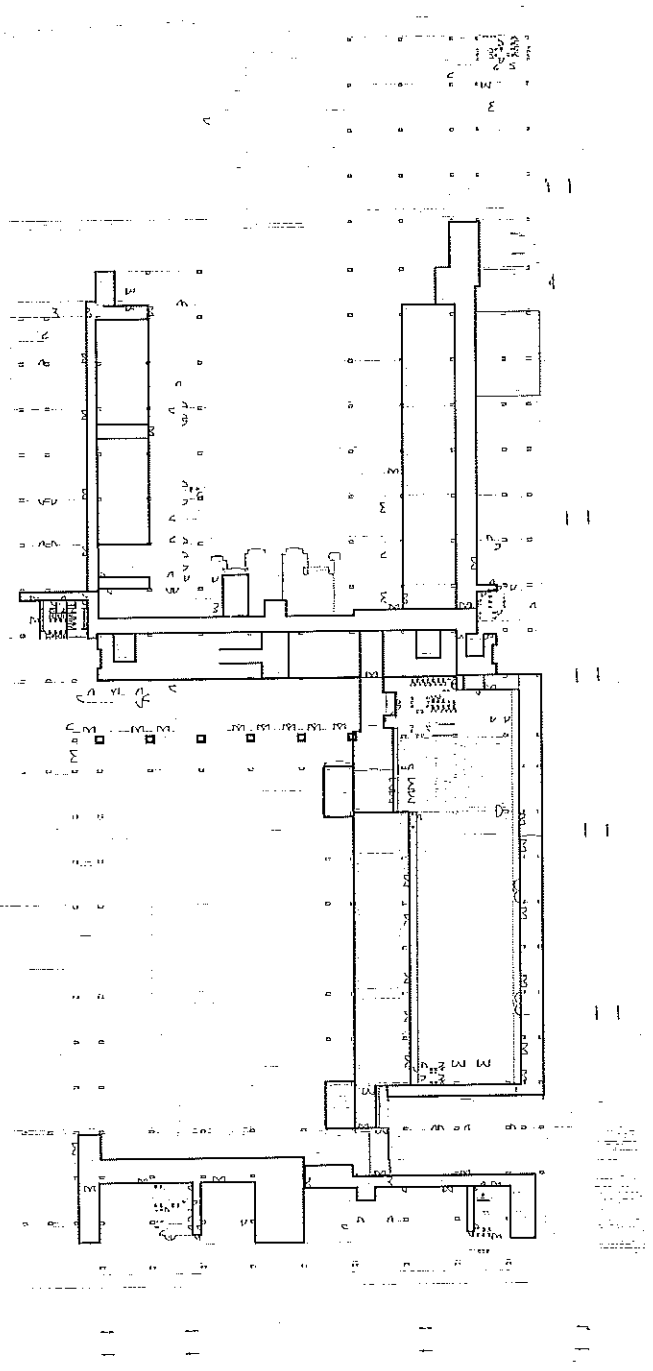

สถาปัตย์










AR-1-06

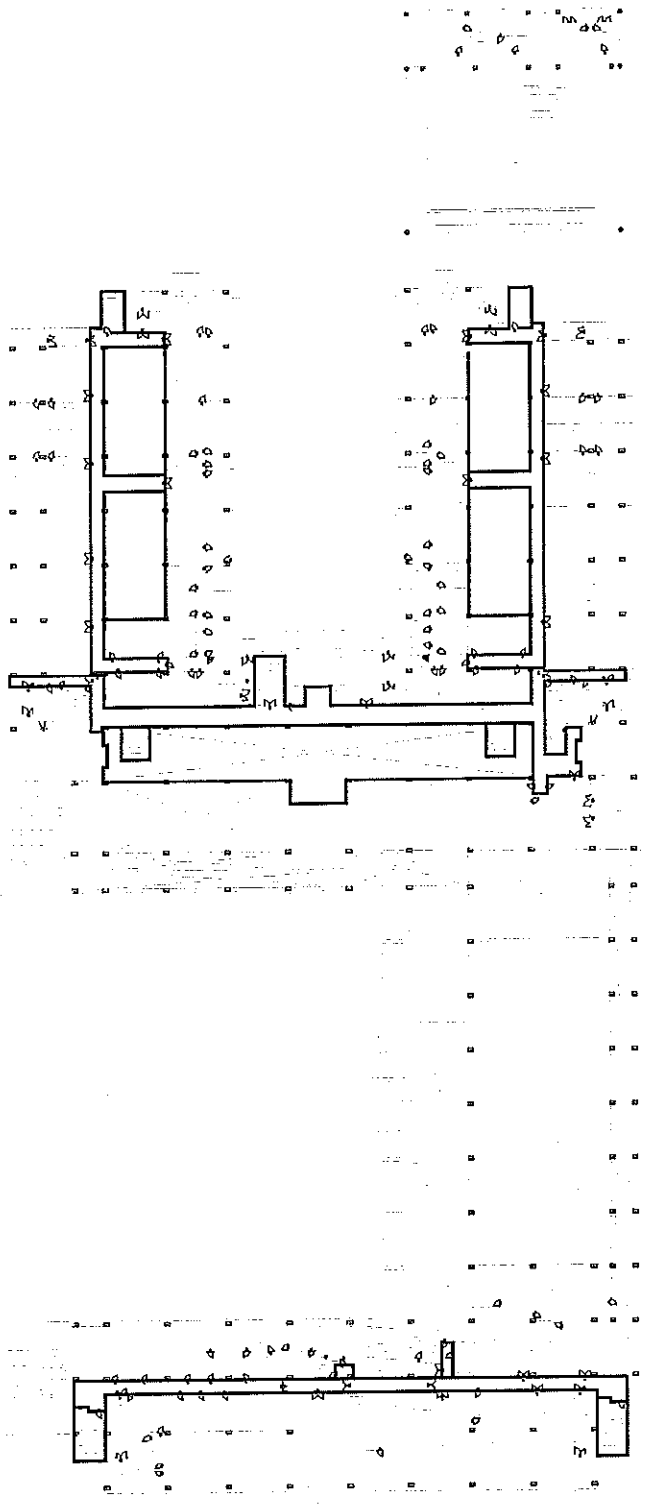



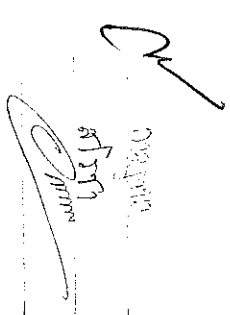

















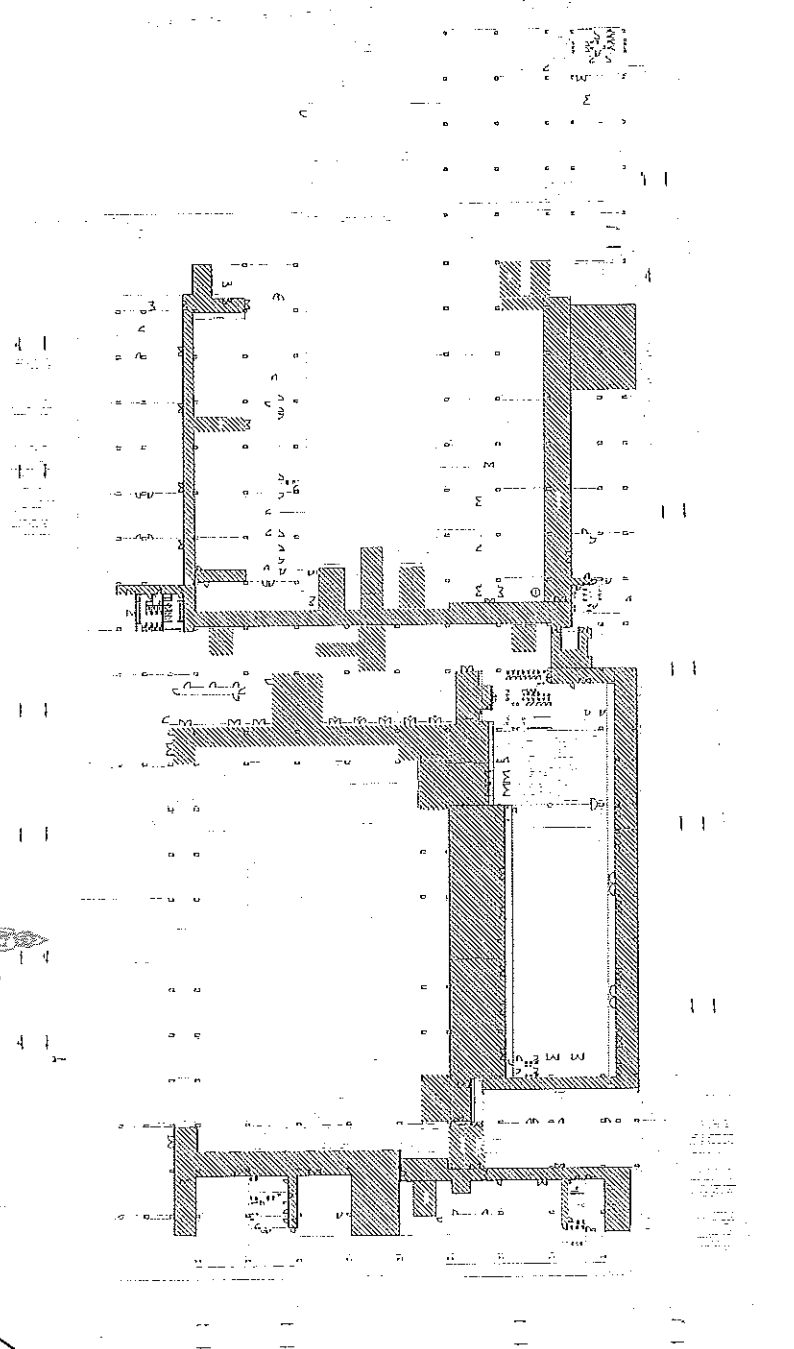





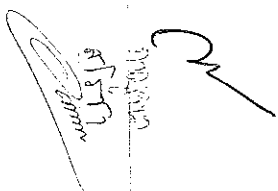




1 : 300
 AR-1-06

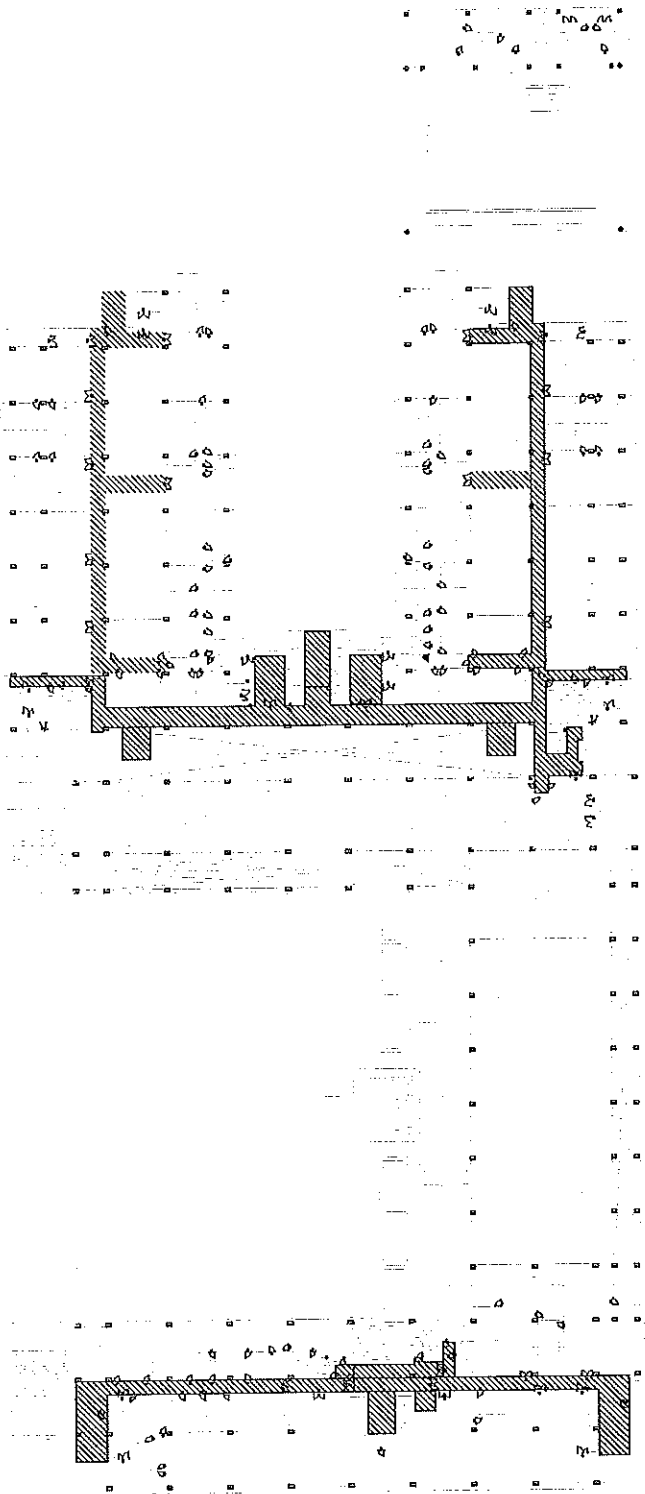







AR-1-12

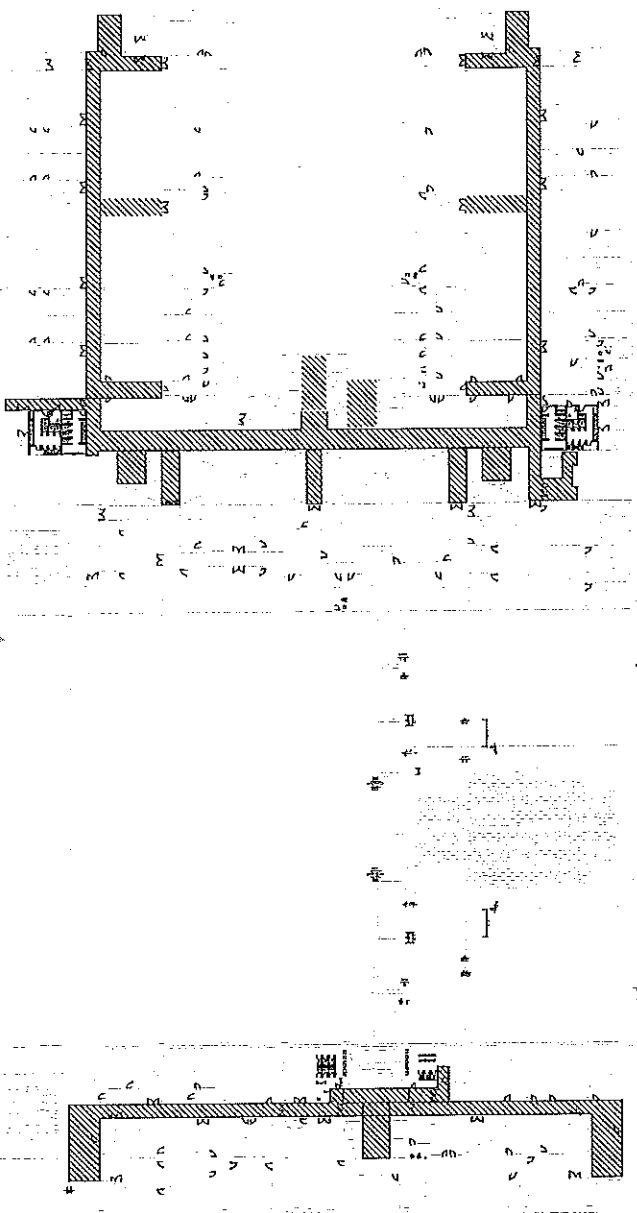










AR-1-15

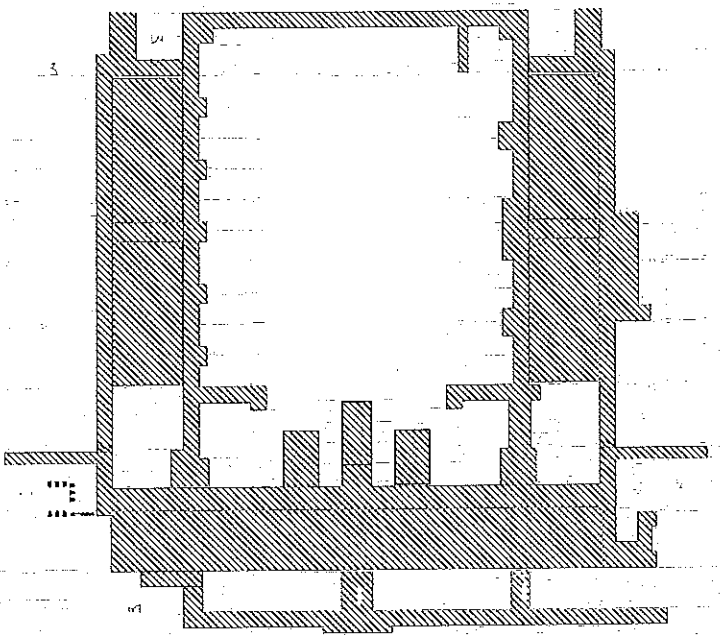









AS-BUILT DRAWING

NOT TO SCALE
AR-1-18


บริษัท แปดแปดบิซซิเนส จำกัด

เลขที่ 111/5 ม.4 ต.สวนหลวง อ.กระทุ่มแบน จ.สมุทรสาคร 74110 สำนักงานใหญ่

เลขประจำตัวผู้เสียภาษีอากร 0745556004408 โทร. 086-3618198 E-mail : biz88com@hotmail.com

หนังสือมอบอำนาจ

เขียนที่ บริษัท แปดแปดบิซซิเนส จำกัด

วันที่ 14 เดือน พฤษภาคม พ.ศ. 2563

โดยหนังสือฉบับนี้ ข้าพเจ้า บริษัท แปดแปดบิซซิเนส จำกัด โดย น.ส.เมธณิกา เกษมโชคโกคิน
อยู่บ้านเลขที่ 111/5 หมู่ที่ 4 ถนน - ตำบล/แขวง สวนหลวง อำเภอ/เขต กระทุ่มแบน
จังหวัด สมุทรสาคร

ขอมอบอำนาจให้ นายรัตนชัย ภิรเดภิง เชื้อชาติ ไทย สัญชาติ ไทย
อยู่บ้านเลขที่ 123 หมู่ที่ 3 ถนน - ตำบล/แขวง นางช้าง อำเภอ/เขต อัมพวา
จังหวัด สมุทรสงคราม

เป็นผู้มีอำนาจจัดการในเรื่อง

ขอรับ/ซื้อเอกสาร.....

ยื่นของ.....


ไปตามหนังสือมอบอำนาจฉบับนี้เสมือนหนึ่งข้าพเจ้าได้กระทำด้วยตัวเอง เพื่อเป็นหลักฐานข้าพเจ้าได้
ลงลายมือชื่อหรือพิมพ์ลายนิ้วมือไว้เป็นสำคัญต่อหน้าพยานในที่นี้แล้ว



บริษัท แปดแปดบิซซิเนส จำกัด
88 BUSINESS COMPANY LIMITED

ลงชื่อ.....ผู้มอบอำนาจ
(นางสาวเมธณิกา เกษมโชคโกคิน)

ลงชื่อ.....ผู้รับมอบอำนาจ
(นายรัตนชัย ภิรเดภิง)

ลงชื่อ.....พยาน

ลงชื่อ.....พยาน

บัตรประจำตัวประชาชน Thai National ID Card
 เลขประจำตัวประชาชน Identification Number 1 7490 00178 14 1


ชื่อและนามสกุล น.ส. เมอณิภา เกษมโชคโกศล
 Name Miss Cherniser
 Last name Kasaemchokpho
 เกิดวันที่ 25 ส.ค. 2532
 Date of Birth 25 Aug. 1989

ศาสนา พุทธ
 ที่อยู่ 507 หมู่ที่ 7 ต.หินเหล็กไฟ อ.หัวหิน
 จ.ประจวบคีรีขันธ์

26 ส.ค. 2553
 วันระงับอายุ
 26 Aug. 2028
 Date of Expiry


24 ส.ค. 2571
 วันหมดอายุ
 24 Aug. 2028
 Date of Expiry

7707-03-03201846



บริษัท แปดแปดบิซเนส จำกัด
 88 BUSINESS COMPANY LIMITED

BORA-10.7-05-2562




ประเทศไทย
 THAILAND



บัตรประชาชนตัวประชาชน Thai National ID Board
 เลขประจำตัวประชาชน Identification Number 3 7503 00010 76 0

ชื่อตัวและชื่อสกุล นาย รัตนชัย อธิระกิจ
 Name Mr. Rattanajai

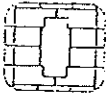

Last name Thirathakoeng

เกิดวันที่ 19 มิ.ย. 2517

Date of Birth 19 Jun. 1974

ศาสนา พุทธ

ที่อยู่ 123 หมู่ที่ 3 ต.บางช้าง อ.เมือง

จ.สมุทรสงคราม

14 ก.ค. 2555

วันออกบัตร

14 Jun 2015

Date of Issue

(นายรัตนชัย อธิระกิจ)
 เจ้าพนักงานออกบัตร

19 มิ.ย. 2567

วันปลงนามออกบัตร

18 Jun. 2024

Date of Expiry



7503-02-07141249



 88 BUSINESS COMPANY LIMITED

THAILAND
 THAILAND
 THAILAND



BORA-8-3-02

ที่ 10091220008481



สำนักงานทะเบียนหุ้นส่วนบริษัทกลาง
กรมพัฒนาธุรกิจการค้า กระทรวงพาณิชย์

หนังสือรับรอง

ขอรับรองว่าบริษัทนี้ ได้จดทะเบียนเป็นนิติบุคคล ตามประมวลกฎหมายแพ่งและพาณิชย์


ปรากฏข้อความในรายการตามเอกสารทะเบียนนิติบุคคล ณ วันออกหนังสือนี้ ดังนี้

1. ชื่อบริษัท บริษัท แปดแปดบิซซิเนส จำกัด
2. กรรมการของบริษัทมี 1 คน ตามรายชื่อดังต่อไปนี้
 1. นางสาวณิชาภา เกษมโชคโกศล/
3. จำนวนหรือชื่อกรรมการซึ่งลงชื่อผูกพันบริษัทได้คือ กรรมการหนึ่งคน
ลงลายมือชื่อ และประทับตราของบริษัท/
4. ทุนจดทะเบียน 1,000,000.00 บาท / หนึ่งล้านบาทถ้วน/
5. สำนักงานใหญ่ ตั้งอยู่เลขที่ 111/5 หมู่ที่ 4 ตำบลสวนหลวง อำเภอกระทุ่มแบน จังหวัดสมุทรสาคร/
6. วัตถุประสงค์ของบริษัทมี 24 ข้อ ดังปรากฏในสำเนาเอกสารแนบท้ายหนังสือรับรองนี้ จำนวน 3 แผ่น โดยมีลายมือชื่อ

นายทะเบียนซึ่งรับรองเอกสารเป็นสำคัญ

ออกให้ ณ วันที่ 16 เดือน เมษายน พ.ศ. 2563

(นางวาสนา พูลสวัสดิ์)

นายทะเบียน



บริษัท แปดแปดบิซซิเนส จำกัด
88 BUSINESS COMPANY LIMITED

คำเตือน : ผู้ใช้ควรตรวจสอบข้อควรทราบท้ายหนังสือรับรองฉบับนี้ทุกครั้ง



กรมพัฒนาธุรกิจการค้า กระทรวงพาณิชย์
Department of Business Development
Ministry of Commerce

ก้าวสู่ธุรกิจ
สู่ยุคดิจิทัล

Leading Business
Towards Digital
Transformation





ที่ 10091220008481

สำนักงานทะเบียนหุ้นส่วนบริษัทกลาง
กรมพัฒนาธุรกิจการค้า กระทรวงพาณิชย์

หนังสือรับรอง

ข้อควรทราบ ประกอบหนังสือรับรอง ฉบับที่ 10091220008481

1. นิตินบุคคลนี้ได้ส่งงบการเงินปี 2562
2. หนังสือนี้รับรองเฉพาะข้อความที่ห้าง/บริษัทได้นำมาจดทะเบียนไว้เพื่อผลทางกฎหมายเท่านั้น ข้อเท็จจริงเป็นสิ่งที่ควรหาไว้พิจารณาฐานะ
3. นายทะเบียนอาจเพิกถอนการจดทะเบียน ถ้าปรากฏว่าข้อความอันเป็นสาระสำคัญที่จดทะเบียนไม่ถูกต้อง หรือเป็นเท็จ

 บริษัท แปดแปดบริษัท จำกัด
88 BUSINESS COMPANY LIMITED



กรมพัฒนาธุรกิจการค้า กระทรวงพาณิชย์
Department of Business Development
Ministry of Commerce


ก้าวล้ำธุรกิจ
สู่สุดศักยภาพ

Leading Business
Towards Digital
Transformation



ว.1 (วพ.)

รายละเอียดวัตถุประสงค์

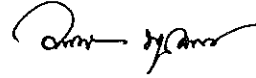

วัตถุประสงค์ทั่วไป

- (1) ซื้อ จัดหา รับ เช่า เช่าซื้อ ถูกรวมสิทธิ์ ครอบครอง ปรับปรุง ใช้ และจัดการ โดยประการอื่น ซึ่งทรัพย์สินใดๆ ตลอดจนดอกผลของทรัพย์สินนั้น
- (2) ขาย โอน จำนอง จำนำ แลกเปลี่ยน และจำหน่ายทรัพย์สินโดยประการอื่น
- (3) เป็นนายหน้า ตัวแทน ตัวแทนค้าต่างในกิจการและธุรกิจทุกประเภท เว้นแต่ในธุรกิจประกันภัย การหาสมาชิกให้สมาคม และการค้าหลักทรัพย์
- (4) กู้ยืมเงิน เบิกเงินเกินบัญชีจากธนาคาร นิติบุคคล หรือสถาบันการเงินอื่น และให้กู้ยืมเงินหรือให้เครดิตด้วยวิธีการอื่น โดยจะมีหลักประกันหรือไม่ก็ตาม รวมทั้งการรับ ออก โอน และสลับหลังตัวเงิน หรือตราสารที่เปลี่ยนมือได้อย่างอื่น เว้นแต่ในธุรกิจธนาคาร ธุรกิจเงินทุน และธุรกิจเครดิตฟองซิเอร์
- (5) ทำการจัดตั้งสำนักงานสาขาหรือแต่งตั้งตัวแทน ทั้งภายในและภายนอกประเทศ
- (6) เข้าเป็นหุ้นส่วนจำกัดความรับผิดชอบในหุ้นส่วนจำกัด เป็นผู้ถือหุ้นในบริษัทจำกัด และบริษัทมหาชนจำกัด

วัตถุประสงค์ประกอบพาณิชย์กรรม

- (7) ประกอบกิจการค้าสัตว์มีชีวิต เนื้อสัตว์ชำแหละ เนื้อสัตว์แช่แข็ง และเนื้อสัตว์บรรจุกระป๋อง
- (8) ประกอบกิจการค้า ข้าว ข้าวโพด มันสำปะหลัง มันสำปะหลังอัดเม็ด กาแฟ เม็ดมะม่วงหิมพานต์ ถั่ว งา ละหุ่ง ปาล์ม น้ำมัน ปอ ผ้าย นุ่น พืชไร่ ผลิตภัณฑ์จากสินค้าดังกล่าว ครั่ง หนังกุ้ง ไข่สัตว์ ไข่สัตว์ ไม้ แร่ ยาง ยางดิบ ยางแผ่น หรือยางชนิดอื่นอันผลิตขึ้นหรือได้มาจากส่วนหนึ่งส่วนใดของต้นยางพารา ของปาล์มทุเรียน และพืชผลทางเกษตรอื่นทุกชนิด
- (9) ประกอบกิจการค้า ผัก ผลไม้ หน่อไม้ พริกไทย พืชสวน บุหรี่ ยาเส้น เครื่องดื่ม น้ำดื่ม น้ำแร่ น้ำผลไม้ สุรา เบียร์ อาหารสด อาหารแห้ง อาหารสำเร็จรูป อาหารทะเลบรรจุกระป๋อง เครื่องกระป๋อง เครื่องปรุงรสอาหาร น้ำซอส น้ำตาล น้ำมันพืช อาหารสัตว์ และเครื่องบริโภคอื่น
- (10) ประกอบกิจการค้า ผ้า ผ้าทอจากใยสังเคราะห์ ด้าย ด้ายยัดเส้น ไนลอน ใยสังเคราะห์ เส้นด้ายยัด เครื่องนุ่งห่ม เสื้อผ้าสำเร็จรูป เครื่องแต่งกาย เครื่องประดับกาย ถุงเท้า ถุงน่อง เครื่องหนัง รองเท้า กระเป๋า เครื่องอุปโภคอื่น สิ่งทอ อุปกรณ์การเล่นกีฬา
- (11) ประกอบกิจการค้า เครื่องเค้นก้นกั เครื่องเรือน เฟอร์นิเจอร์ เครื่องแก้ว เครื่องครัว ตู้เย็น เครื่องปรับอากาศ เครื่องฟอกอากาศ พัดลม เครื่องดูดอากาศ หม้อหุงข้าวไฟฟ้า เตาไรต์ไฟฟ้า เครื่องทำความร้อน เครื่องทำความเย็น เตapotไมโครเวฟ เครื่องใช้ไฟฟ้า อุปกรณ์ไฟฟ้า รวมทั้งอะไหล่และอุปกรณ์ของสินค้าดังกล่าว
- (12) ประกอบกิจการค้า วัสดุก่อสร้าง อุปกรณ์และเครื่องมือใช้ในการก่อสร้าง เครื่องมือช่างทุกประเภท สี เครื่องมือทาสี เครื่องตกแต่งอาคาร เครื่องเหล็ก เครื่องทองแดง เครื่องทองเหลือง เครื่องเคลือบ เครื่องสุขภัณฑ์ อุปกรณ์ประปา รวมทั้งอะไหล่และอุปกรณ์ของสินค้าดังกล่าว
- (13) ประกอบกิจการค้า เครื่องจักร เครื่องยนต์ เครื่องมือกล เครื่องทุ่นแรง ยานพาหนะ เครื่องกำเนิดไฟฟ้า เครื่องสูบน้ำ เครื่องบำบัดน้ำเสีย และเครื่องกำจัดขยะ
- (14) ประกอบกิจการค้า น้ำมันเชื้อเพลิง ถ่านหิน ผลิตภัณฑ์อย่างอื่นที่ก่อให้เกิดพลังงาน และสถานีบริการน้ำมันเชื้อเพลิง
- (15) ประกอบกิจการค้า ยา ยารักษาโรค เกล็ดภัณฑ์ เคมีภัณฑ์ เครื่องมือแพทย์ เครื่องมือเครื่องใช้ทางวิทยาศาสตร์ ปุ๋ย ยาปราบศัตรูพืช ยาบำรุงพืชและสัตว์ทุกชนิด
- (16) ประกอบกิจการค้า เครื่องสำอาง อุปกรณ์เครื่องมือและเครื่องใช้เสริมความงาม
- (17) ประกอบกิจการค้า กระดาษ เครื่องเขียน แบบเรียน แบบพิมพ์ หนังสือ อุปกรณ์การเรียนการสอน อุปกรณ์การถ่ายภาพ และภาพยนตร์ เครื่องคำนวณ เครื่องพิมพ์ อุปกรณ์การพิมพ์ สิ่งพิมพ์ หนังสือพิมพ์ ตู้เก็บเอกสาร เครื่องใช้สำนักงาน เครื่องมือสื่อสาร คอมพิวเตอร์ รวมทั้งอุปกรณ์และอะไหล่ของสินค้าดังกล่าว
- (18) ประกอบกิจการค้า ทอง นาก เงิน เพชร พลอย และอัญมณีอื่น รวมทั้งวัตถุที่เทียมสิ่งดังกล่าว



(19) ประกอบกิจการค้า เม็ดพลาสติก พลาสติก หรือสิ่งอื่นซึ่งมีลักษณะคล้ายคลึงกัน ทั้งที่อยู่ในสภาพวัตถุดิบ หรือสำเร็จรูป

(20) ประกอบกิจการค้า ยางเทียม สิ่งทำเทียม วัตถุหรือสินค้าดังกล่าวโดยกรรมวิธีทางวิทยาศาสตร์

(21) สิ่งเข้ามาจำหน่ายในประเทศและส่งออกไปจำหน่ายยังต่างประเทศ ซึ่งสินค้าตามที่กำหนดไว้ในวัตถุที่ประสงค์

(22) ทำการประมวลเพื่อขายสินค้าตามวัตถุที่ประสงค์ให้แก่บุคคล คณะบุคคล นิติบุคคล ส่วนราชการและองค์การของรัฐ

ทั้งภายในและภายนอกประเทศ



บริษัท แปดแปดบิซซิเนส จำกัด
88 BUSINESS COMPANY LIMITED



กรมพัฒนาธุรกิจการค้า กระทรวงพาณิชย์
Department of Business Development
Ministry of Commerce

ก้าวสู่ธุรกิจ
สู่ดิจิทัล



Leading Business
Power in Digital
Transformation



วัตถุประสงค์ของหุ้นส่วนบริษัท นี้ มี 24 ข้อ ดังนี้

(23) ประกอบกิจการรับเหมาก่อสร้าง อาคาร อาคารพาณิชย์ อาคารที่หักอาภัย สถานที่ทำการ ดินแดน สะพาน สะพานลอย เชื้อเพลิง และงานก่อสร้างอย่างอื่นทุกชนิด ทั่วราชอาณาจักรไทยทุกประเทศ

(24) ประกอบกิจการประมูลเพื่อรับจ้างทำของ ตามวัตถุประสงค์ทั้งหมด ให้แก่บุคคล คณะบุคคล นิติบุคคล ส่วนราชการ และองค์กรของรัฐ

 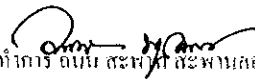

บริษัท แปดแปดบิซซิเนส จำกัด
88 BUSINESS COMPANY LIMITED



กรมพัฒนาธุรกิจการค้า กระทรวงพาณิชย์
Department of Business Development
Ministry of Commerce

ก้าวสู่เป้าหมาย
สู่ยุคดิจิทัล

Leading Business
Empowers Digital
Transformation



